


第一 · 護國共同企業体

(代表) (有)第一設計総合事務所
管理建築士: 一級建築士登録 第106046号 齊藤博

上越市総合体育館等大規模改修電気設備工事

図面名称 上越市総合体育館・渡り廊下 【改修前・後】2階平面図 電灯設備(空調電源分岐)図

縮尺 A1版 A3版 1/200 1/400 年月日 令和3年2月

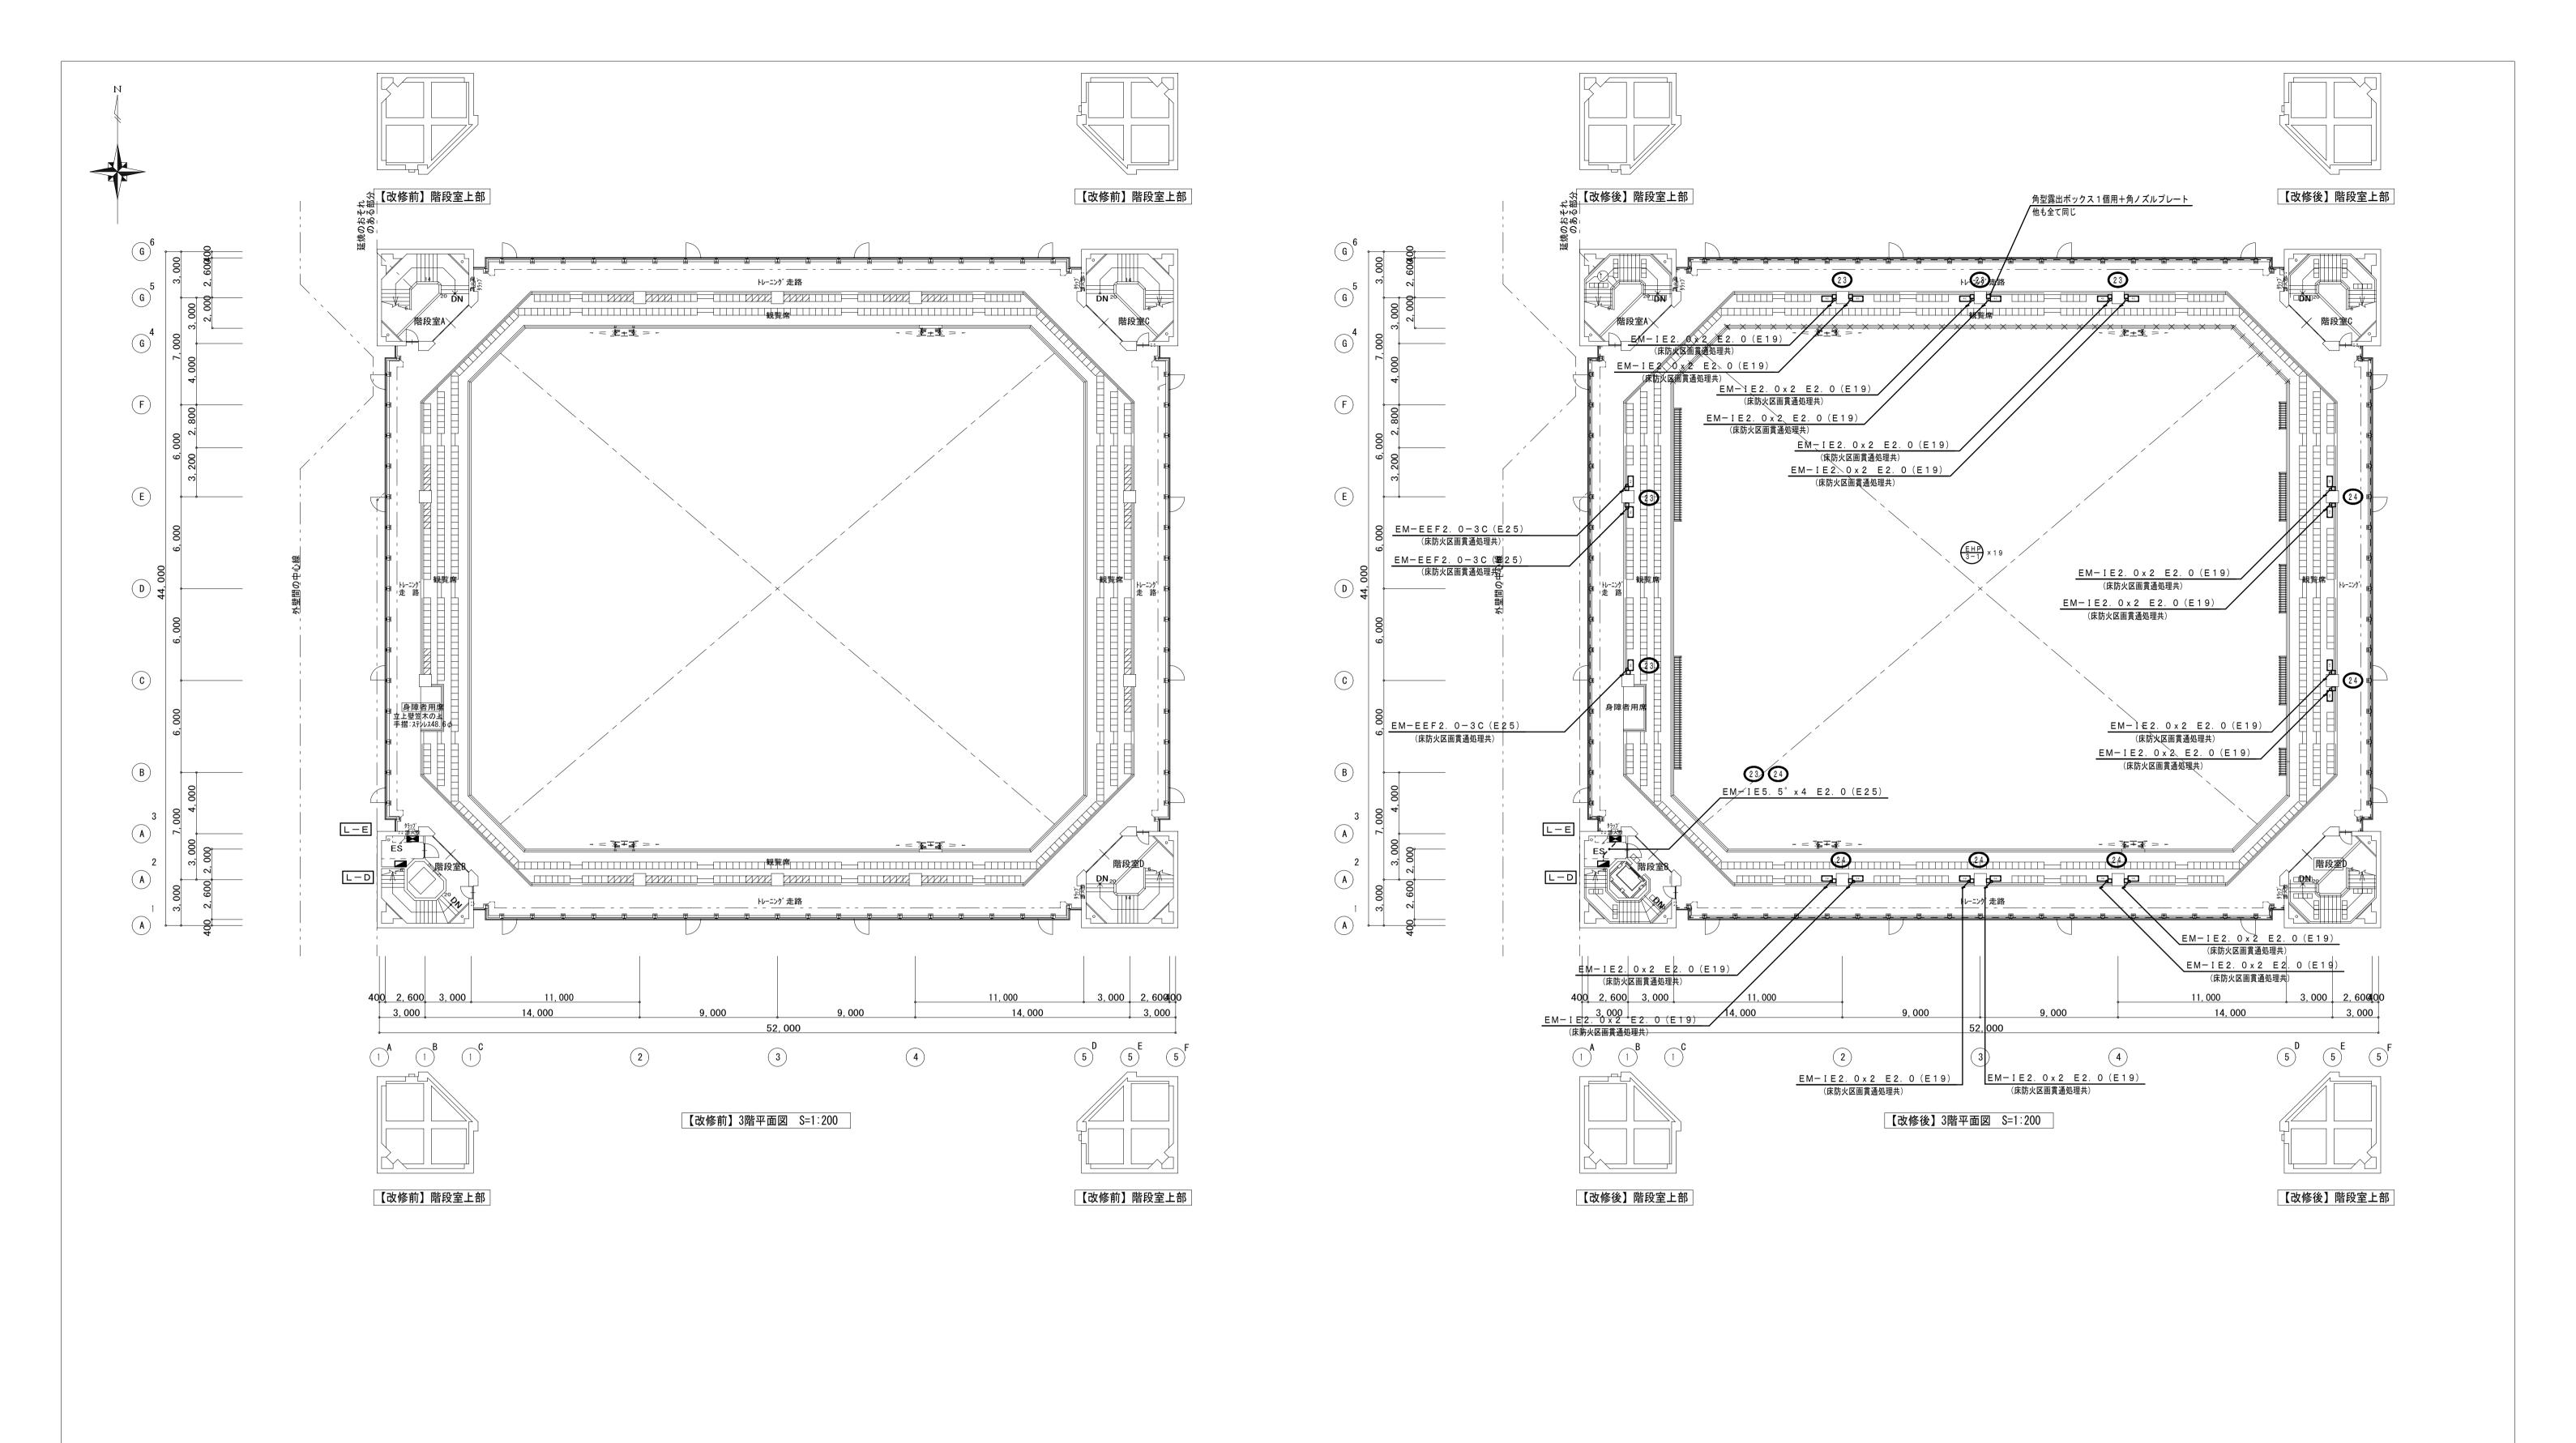

備考1. 図中、薄い機器・器具・配管・配線は、既存品現状のままとする2. 図中、配管配線撤去で、コンクリート内配管部分は、電線のみ撤去・配管は埋め殺しとする。3. 図中、立上立下・壁内配線は、適合電線管にて保護する。4. 建築工事に於いて、壁・床撤去部分の配管は、建築工事の支障のない所で、切断・撤去を行う。

第一•護國共同企業体 (代表) (有)第一設計総合事務所 管理建築士·一級建築士登録 第106046号 齊 藤 博 
 総括・一級建築士
 担当事務所長

 第106046号
 基本・意匠・構造・設備

 (有第一設計総合事務所)
 渡辺設備設計事務所

 齊藤博
 渡辺 信行

上越市総合体育館等大規模改修電気設備工事


図面名称上越市総合体育館・渡り廊下【改修前・後】3階平面図電灯設備(空調電源分岐)図

 号
 図面番号

 建・構・電・衛
 総36

 浄・厨・外・空
 総58

 合計枚数
 枚

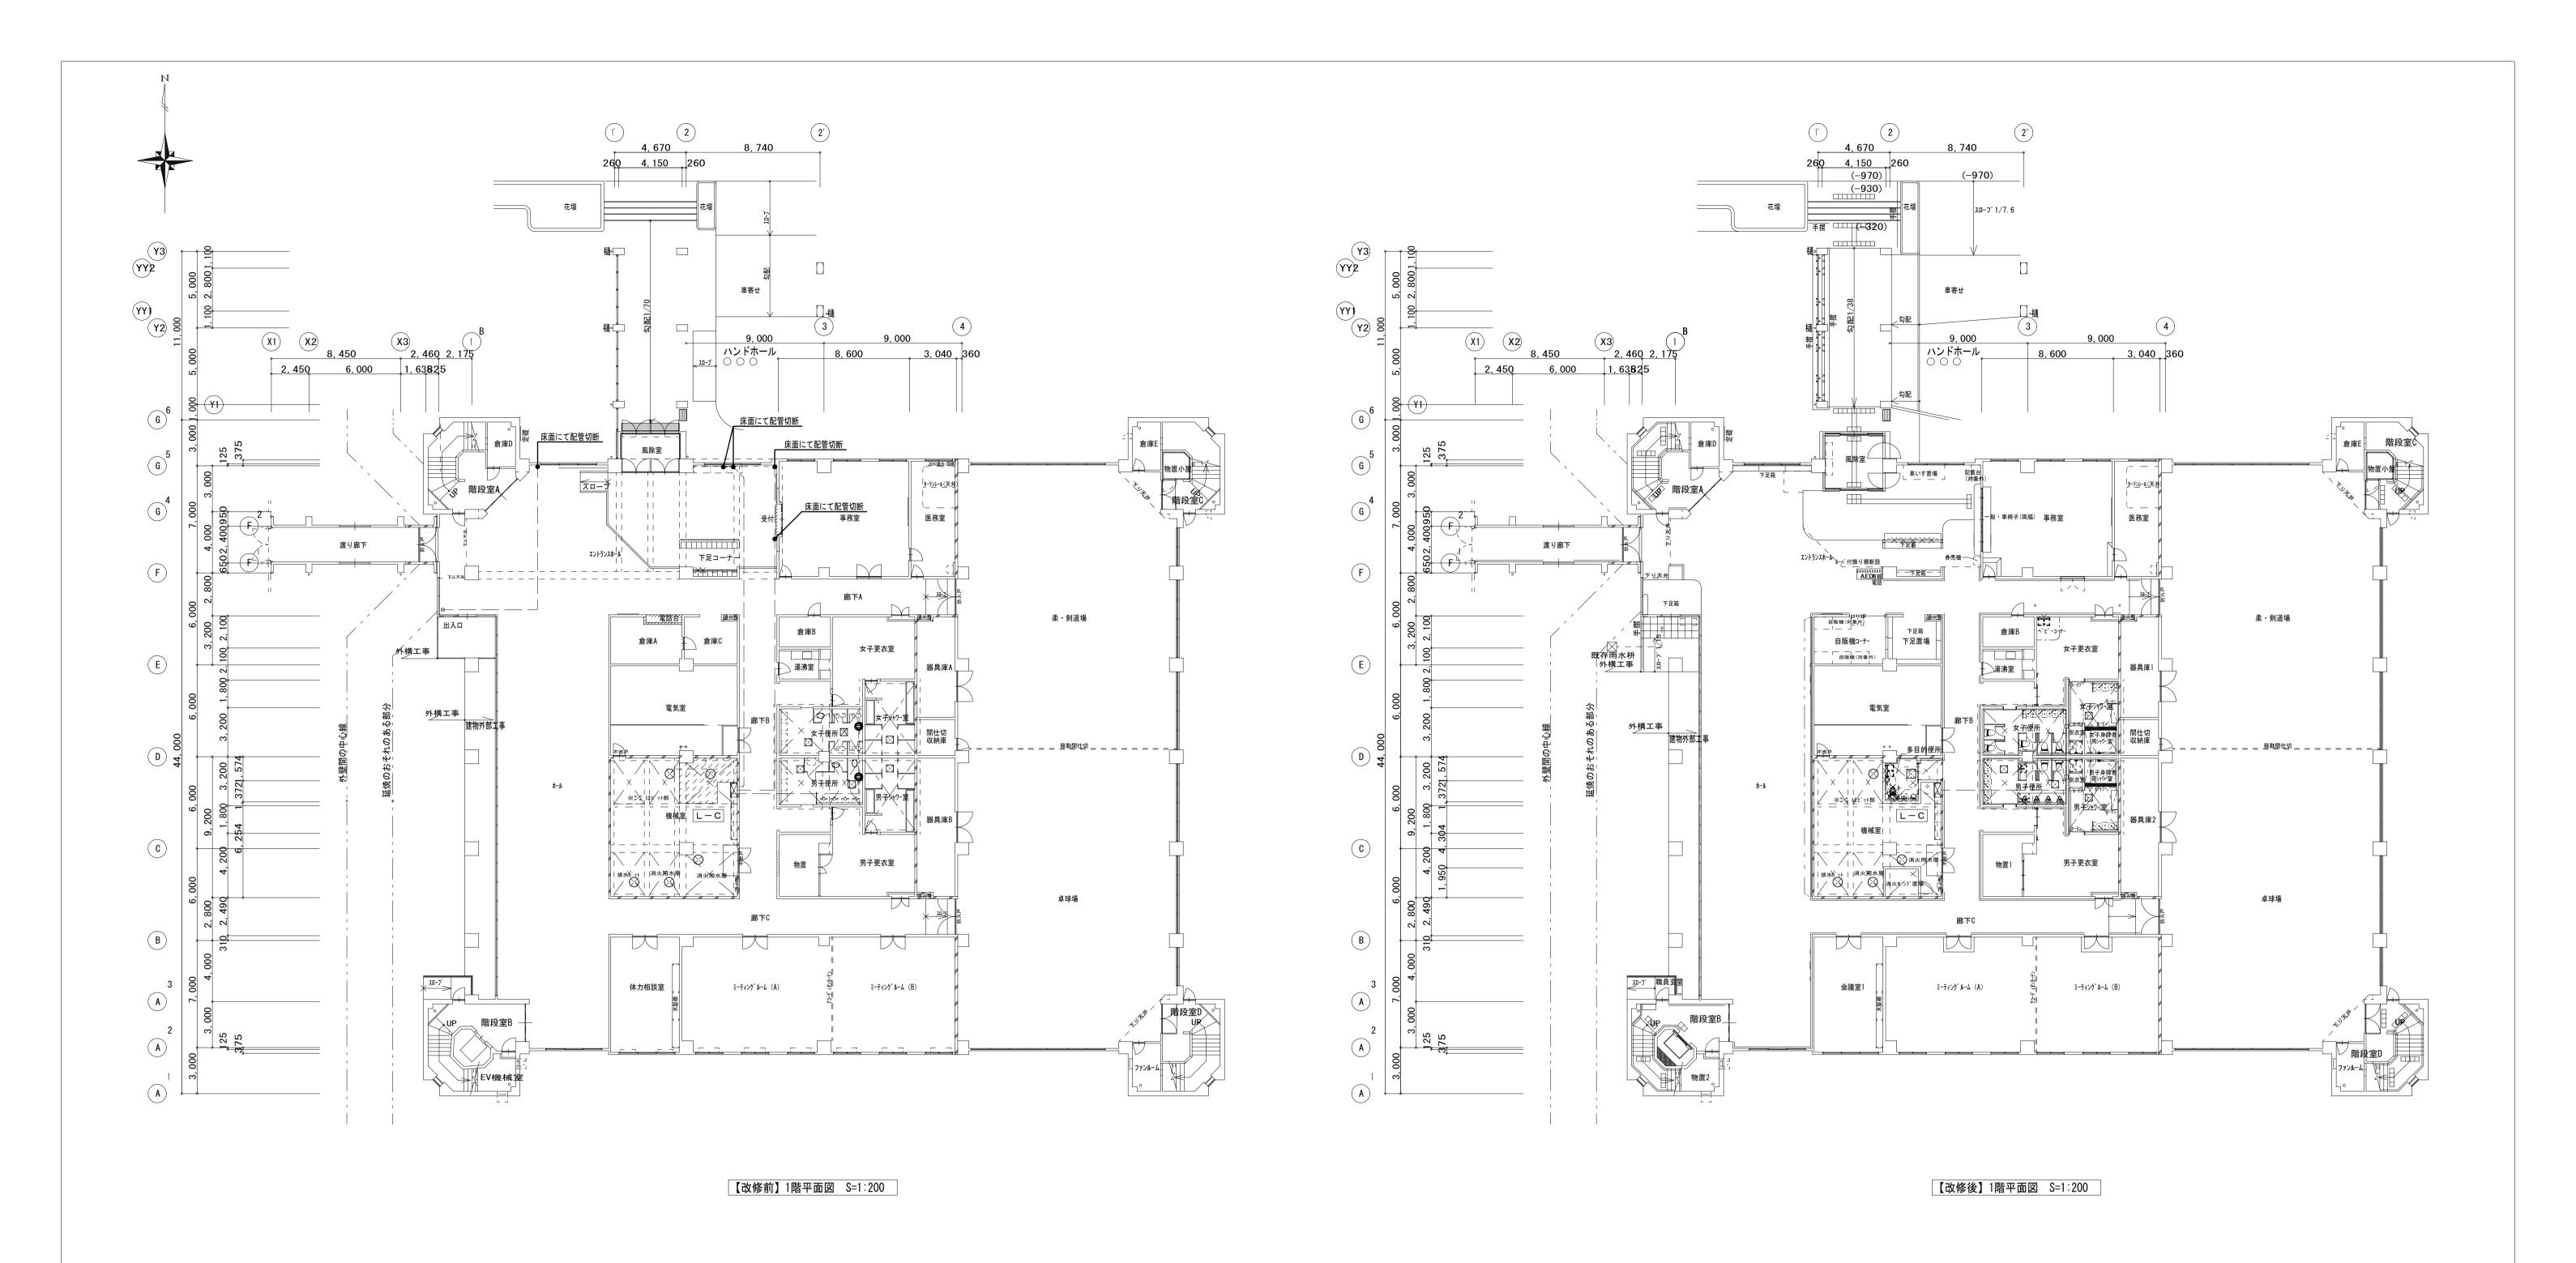

改修前凡例

シンボル	記号	名		Ħ	<b></b>	仕	様		備	考
<b>⊙</b> <sub>20A</sub>		埋込	<b>=</b> ;	ンセニ	ント	3 P 2 O A × 1		CP#	撤	去
		プ	レ	_	7	角ブランクプレート			撤	去

改修後凡例

シンボル	記号	名		称		仕 様	備	考
0		プ	レ	-	7	角ブランクプレート	新	設


備考	1.	図中、薄い機器・器具・配管・配線は、既存品現状のままとする	
	2.	図中、配管配線撤去で、コンクリート内配管部分は、電線のみ撤去・配管は埋め殺しとする。	
	3.	図中、立上立下・壁内配線は、適合電線管にて保護する。	
	4.	建築工事に於いて、壁・床撤去部分の配管は、建築工事の支障のない所で、切断・撤去を行う。	,

第一・護國共同企業体			
(代表) (有)第一設計総合事務所	<del>च्य</del> ेन	<del>211</del>	1#
管理建築士·一級建築士登録 第106046号	齊	藤	博

総括・一級建築士	担当事務所長
第106046号	基本・意匠・構造・設備
何第一設計総合事務所 <sub>(印)</sub>	渡辺設備設計事務所
齊藤博	渡辺信行

工事名称
上越市総合体育館等大規模改修電気設備工業

図面名称 上越市総合体育館・渡り廊下 【改修前・後】1階平面図	縮尺	A1版	A3版
電 気 暖 房 電 源 設 備 図			
	年月日	令和3年	2月

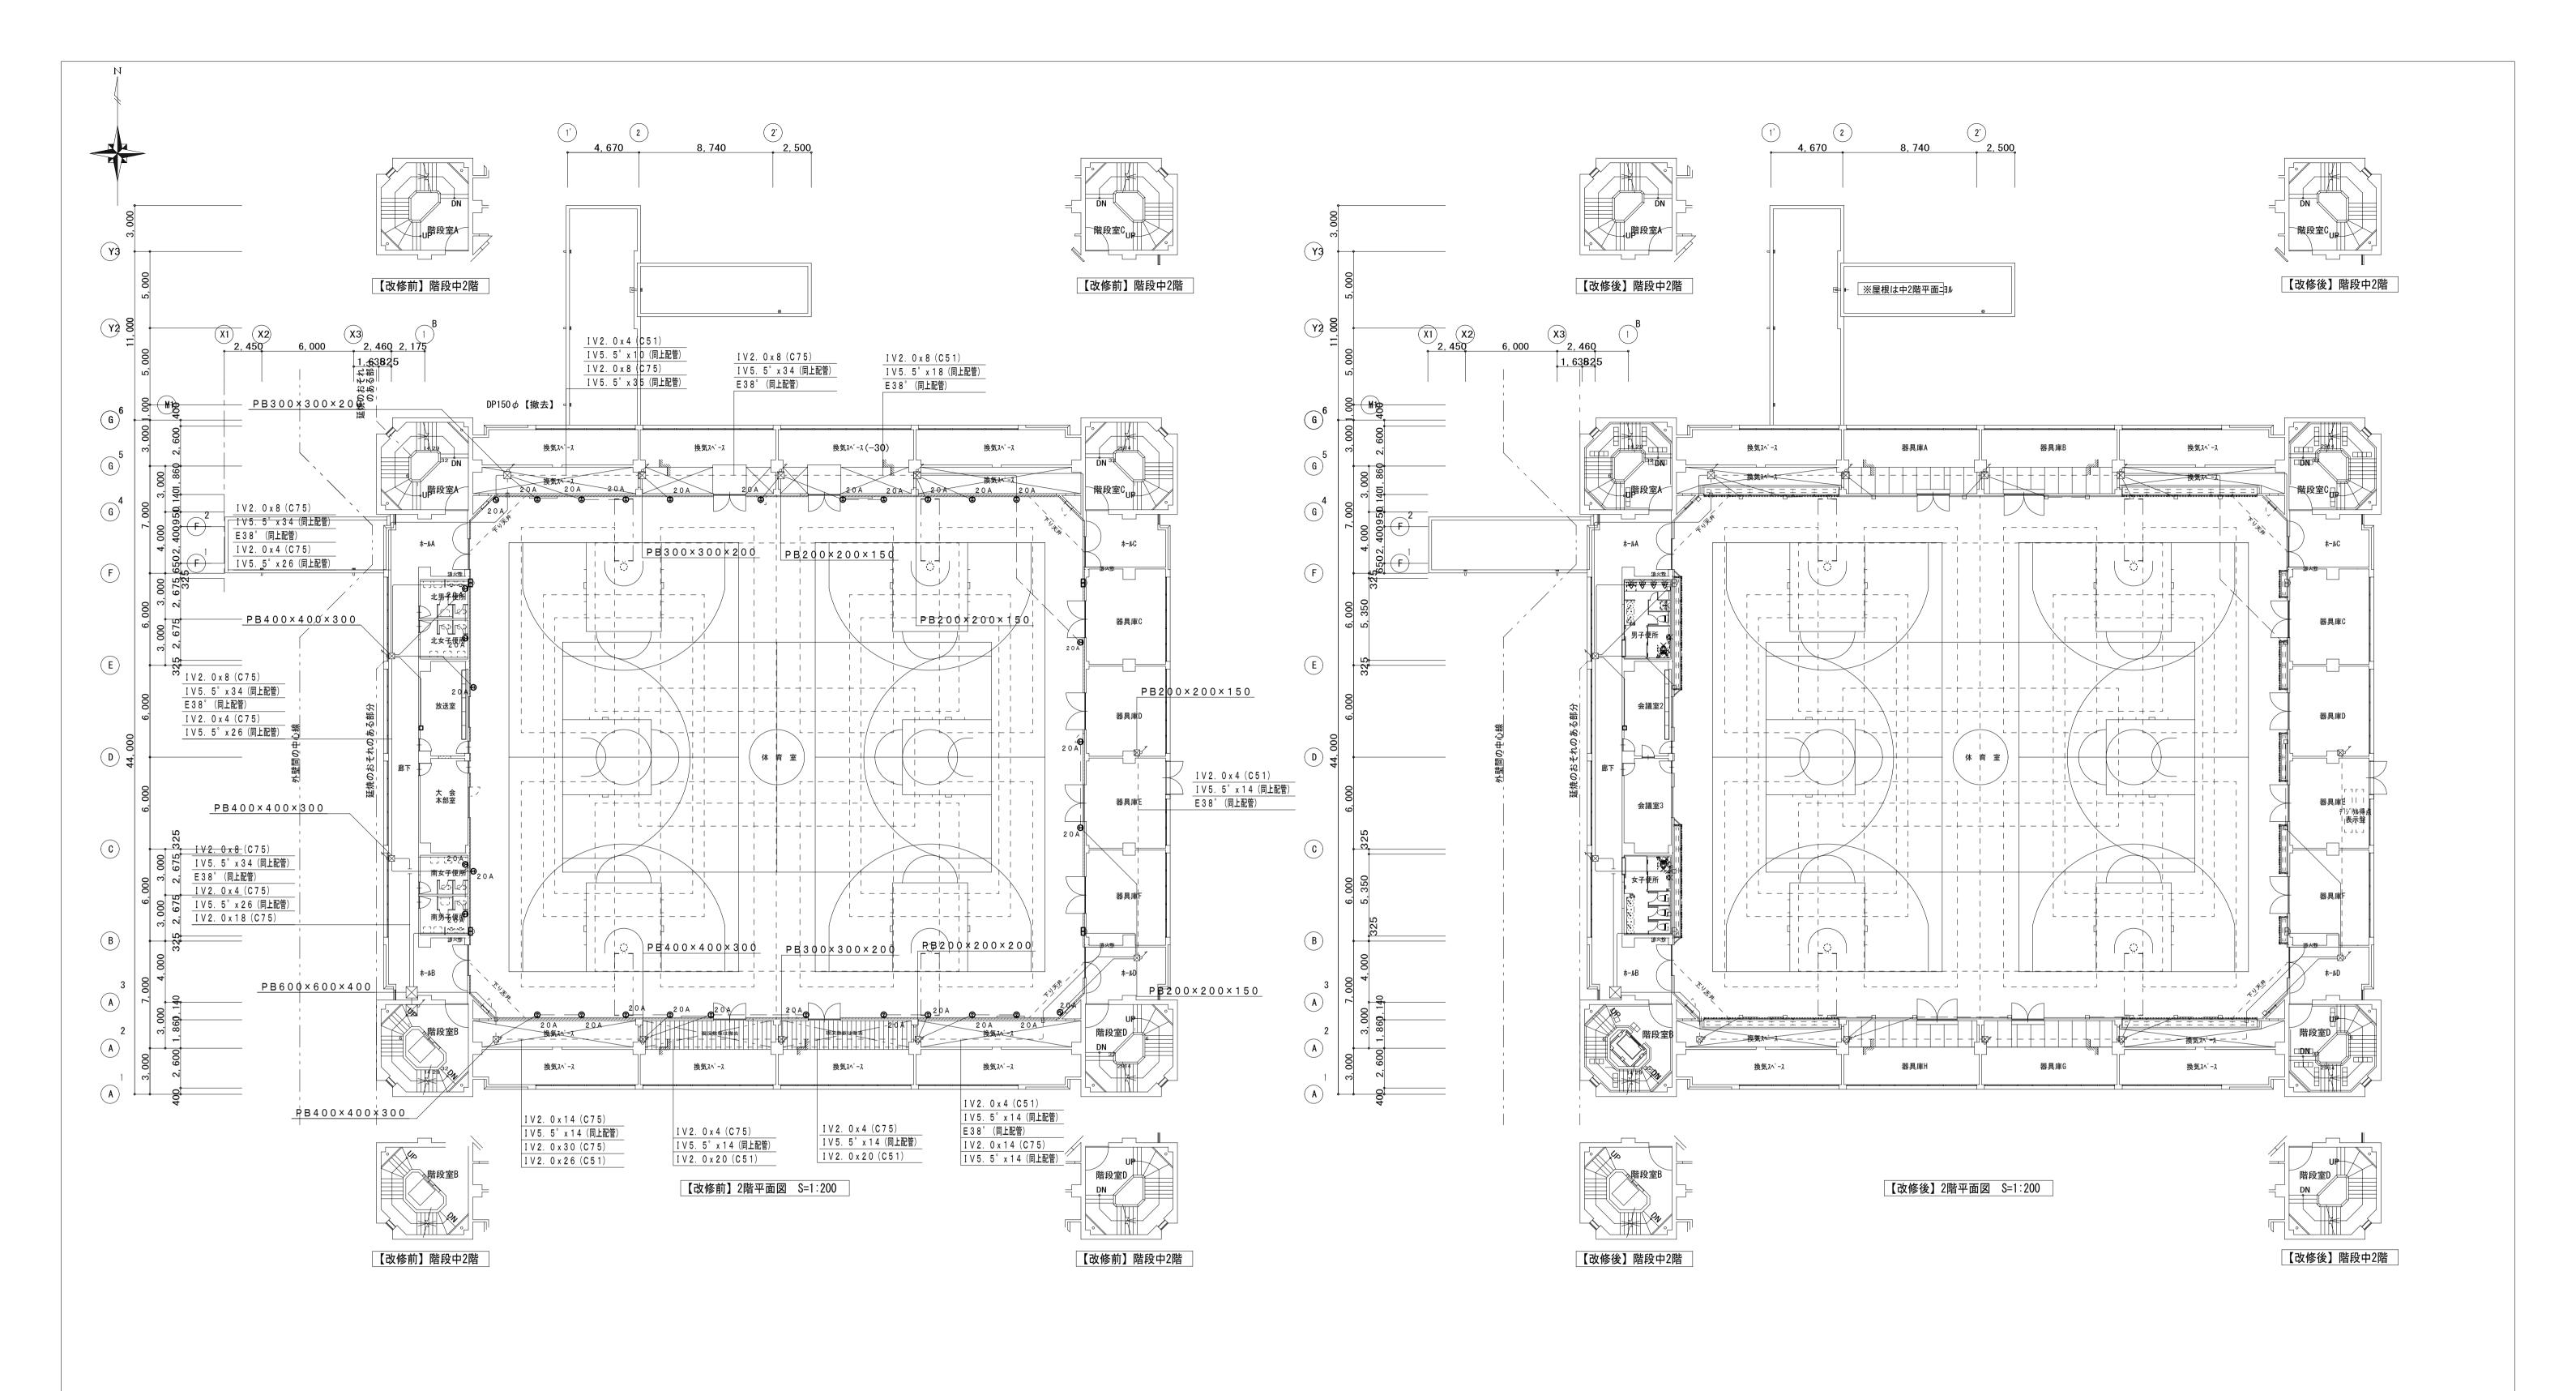

### 1. 図中、薄い機器・器具・配管・配線は、既存品現状のままとする

2. 図中、配管配線撤去で、コンクリート内配管部分は、電線のみ撤去・配管は埋め殺しとする。

3. 図中、立上立下・壁内配線は、適合電線管にて保護する。

4. 建築工事に於いて、壁・床撤去部分の配管は、建築工事の支障のない所で、切断・撤去を行う。

第一 · 護國共同企業体

(代表) (有)第一設計総合事務所
管理建築士·一級建築士登録 第106046号 齊 藤 博

 総括・一級建築士
 担当事務所長

 第106046号
 基本・意匠・構造・設備

 (利第一設計総合事務所)
 渡辺設備設計事務所

 齊藤博
 渡辺 信行

上越市総合体育館等大規模改修電気設備工事

図面名称上越市総合体育館・渡り廊下【改修前・後】2階平面図電 気暖房電源設備図


縮尺 A1版 A3版 1/200 1/400 年月日 令和3年2月

 整理分類番号
 図面番号

 建・構・電・衛
 総38

 浄・厨・外・空
 総58

 合計枚数
 枚

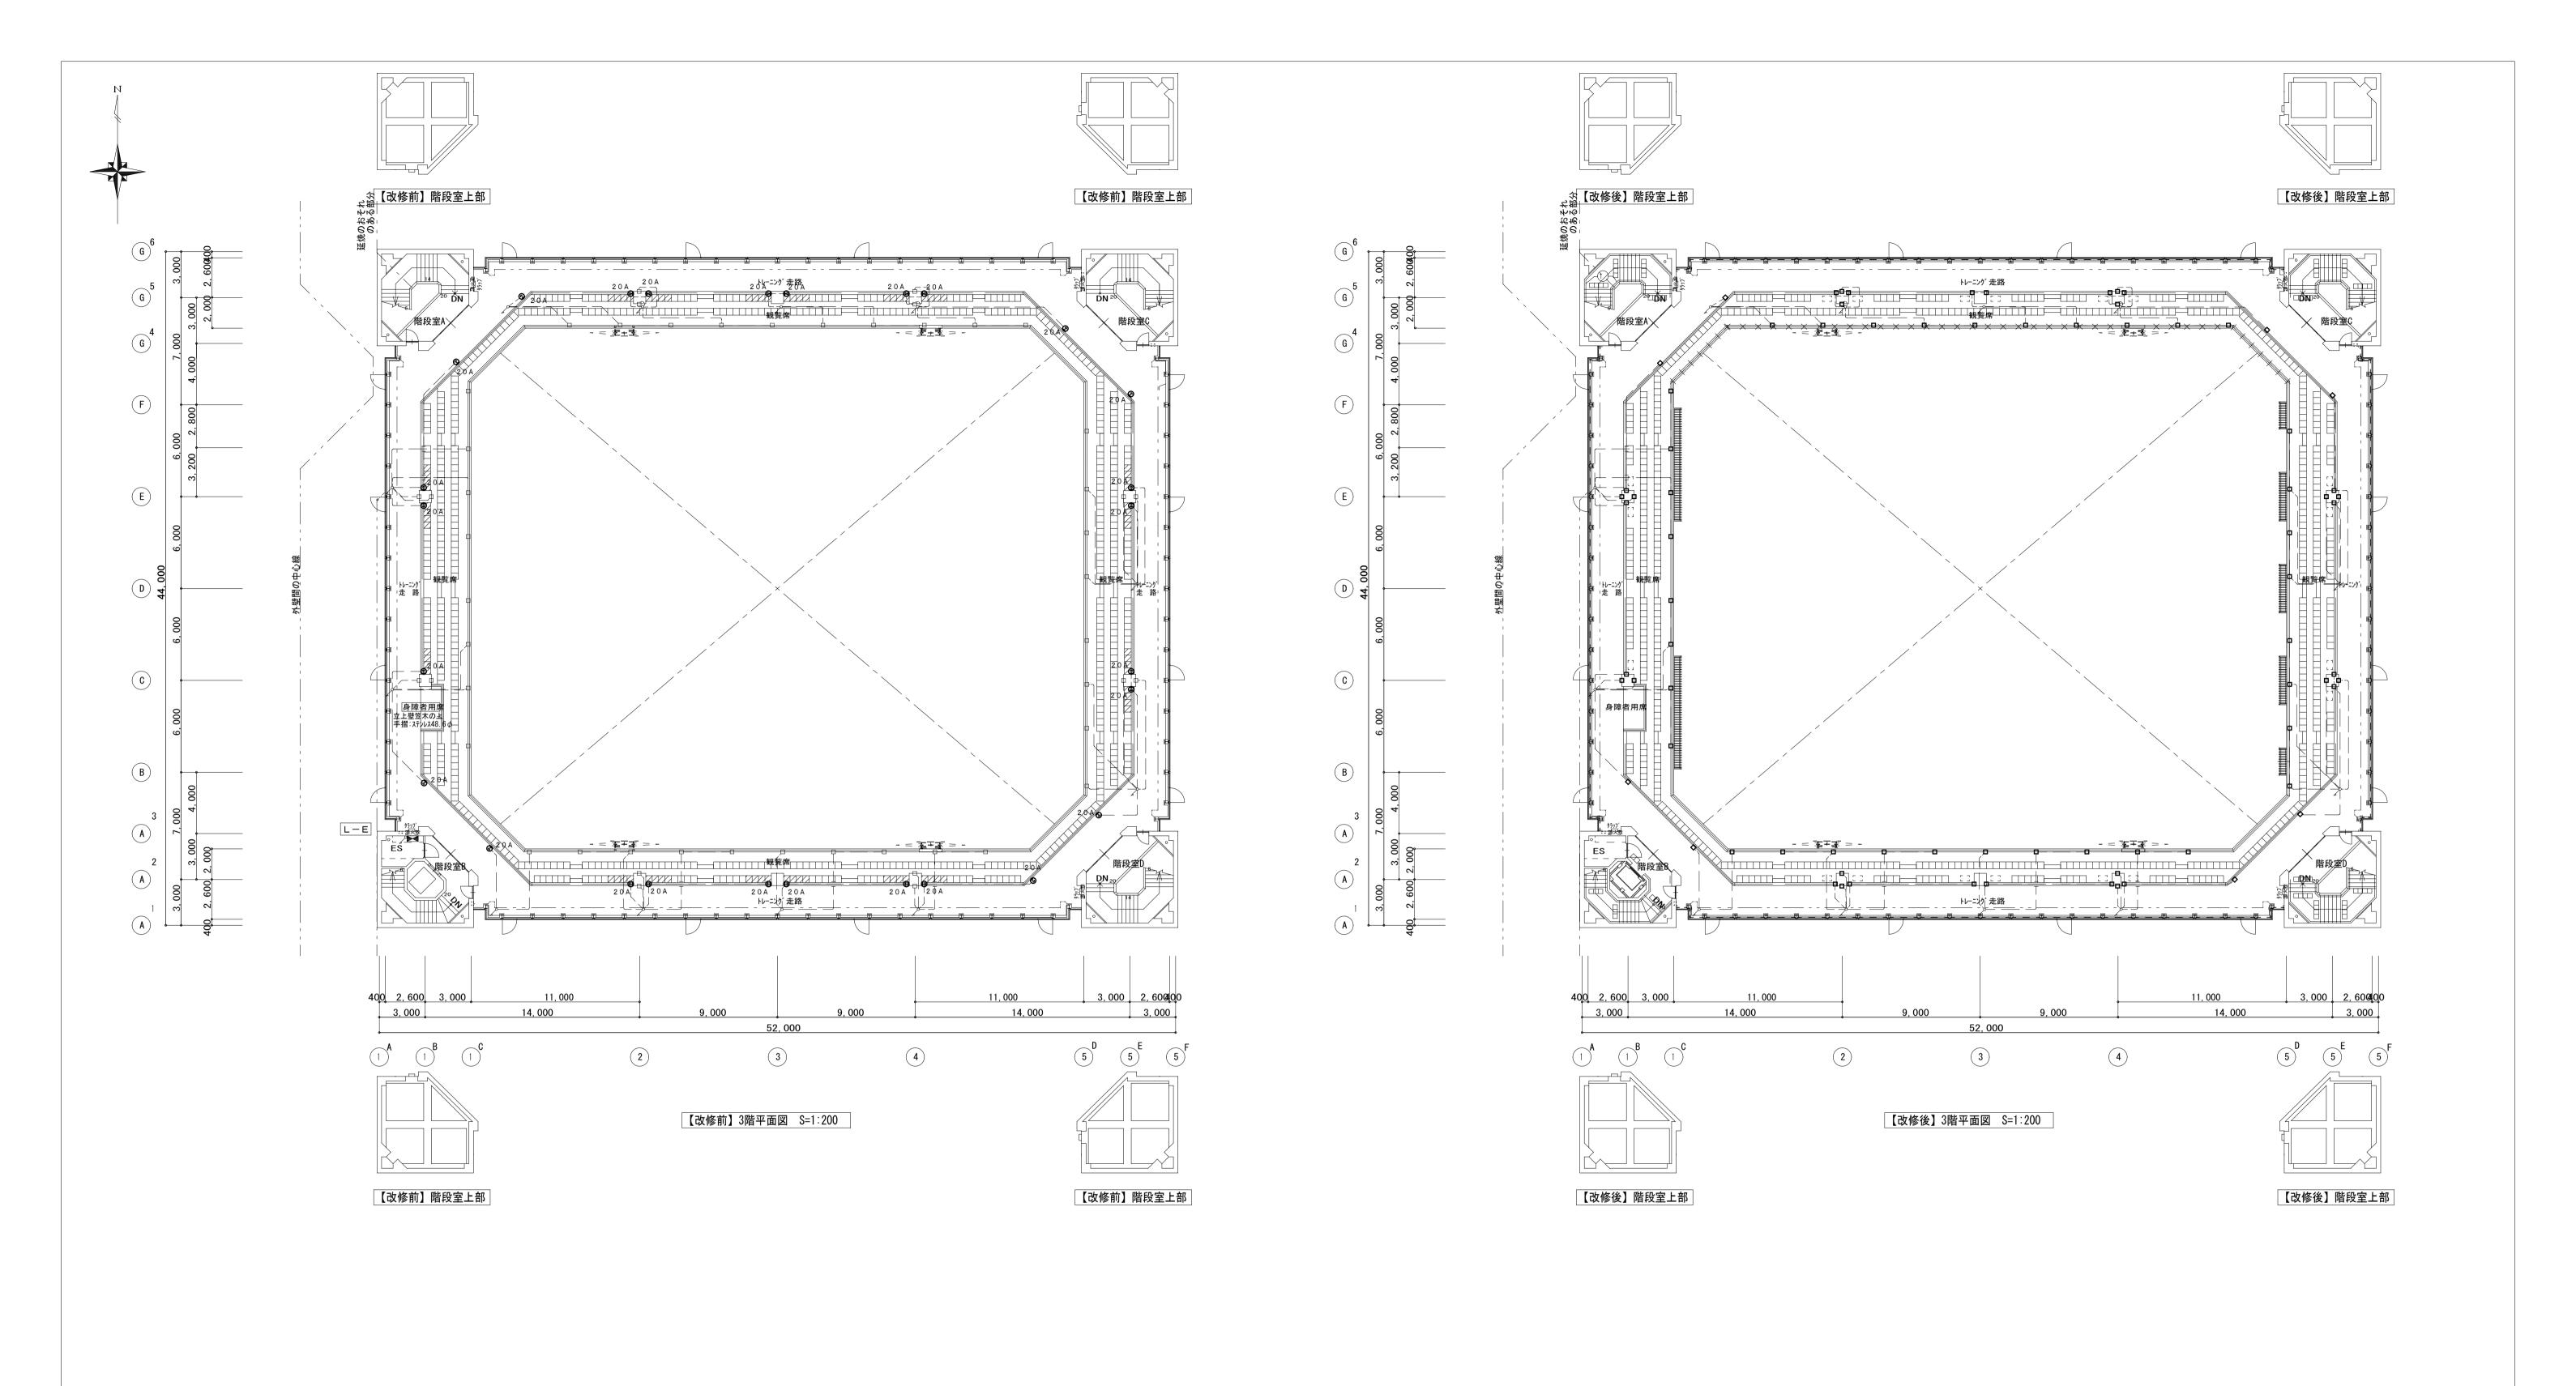

第一 · 護國共同企業体

(代表) (有)第一設計総合事務所
管理建築士: 一級建築士登録 第106046号 齊 藤 博

 総括・一級建築士
 担当事務所長

 第106046号
 基本・意匠・構造・設備


 (有第一設計総合事務所)
 渡辺設備設計事務所

 齊藤博
 渡辺 信行

上越市総合体育館等大規模改修電気設備工事


図面名称上越市総合体育館・渡り廊下【改修前・後】3階平面図 電気暖房電源設備図

番号 図面番号 建・構・電・衛 <u>総39</u> 浄・厨・外・空 総58

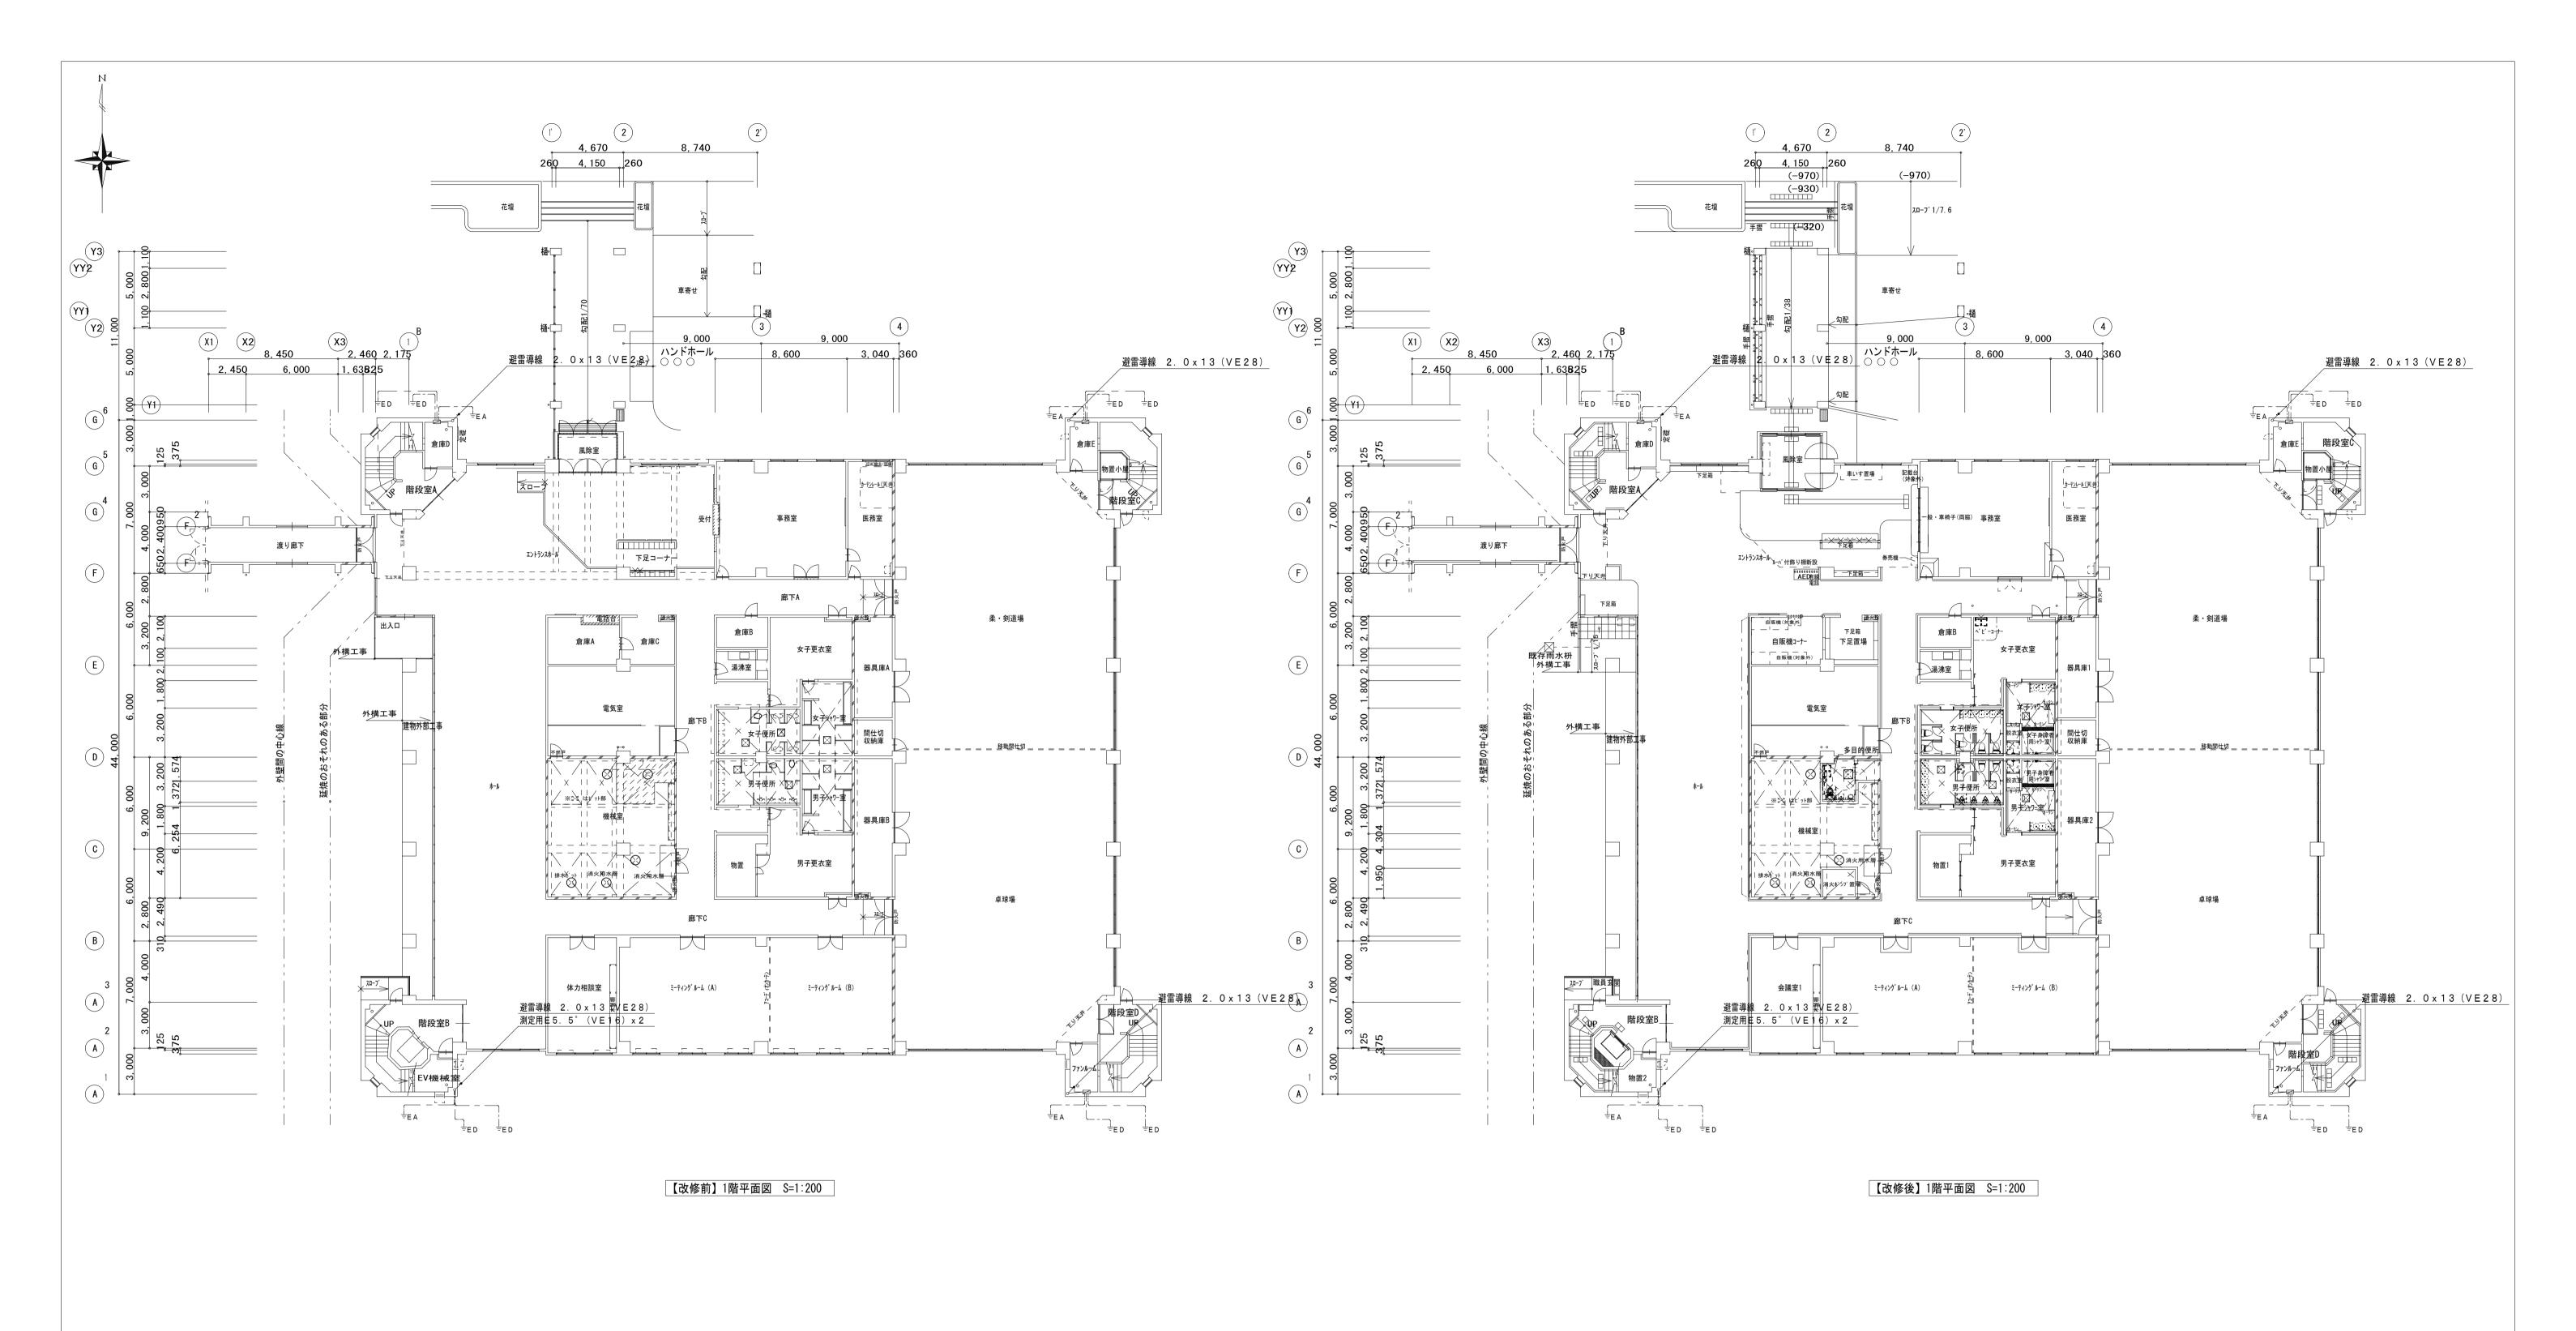

#### 

備考 1. 図中、薄い機器・器具・配管・配線は、既存品現状のままとする		総括・一級建築士	担当事務所長	工事名称	図面名称 上越市総合体育館・渡り廊下 【改修前・後】1階平面図	縮尺	A1版 A3版	整理分類番号	図面番号
②    ②    ②    ②    ②    ②    ②	第一・護國共同企業体	第106046号	基本・意匠・構造・設備渡辺設備設計事務所	上越市総合体育館等大規模改修電気設備工事	避雷針設備図		1/200 1/400		建・構・電・衛 <u>総40</u> 浄・厨・外・空 総58
4. 建築工事に於いて、壁・床撤去部分の配管は、建築工事の支障のない所で、切断・撤去を行う。	(代表) (有)第一設計総合事務所 管理建築士·一級建築士登録 第106046号 齊 藤 博	齊藤博	渡辺信行			年月日 =	令和3年2月		合計枚数 枚

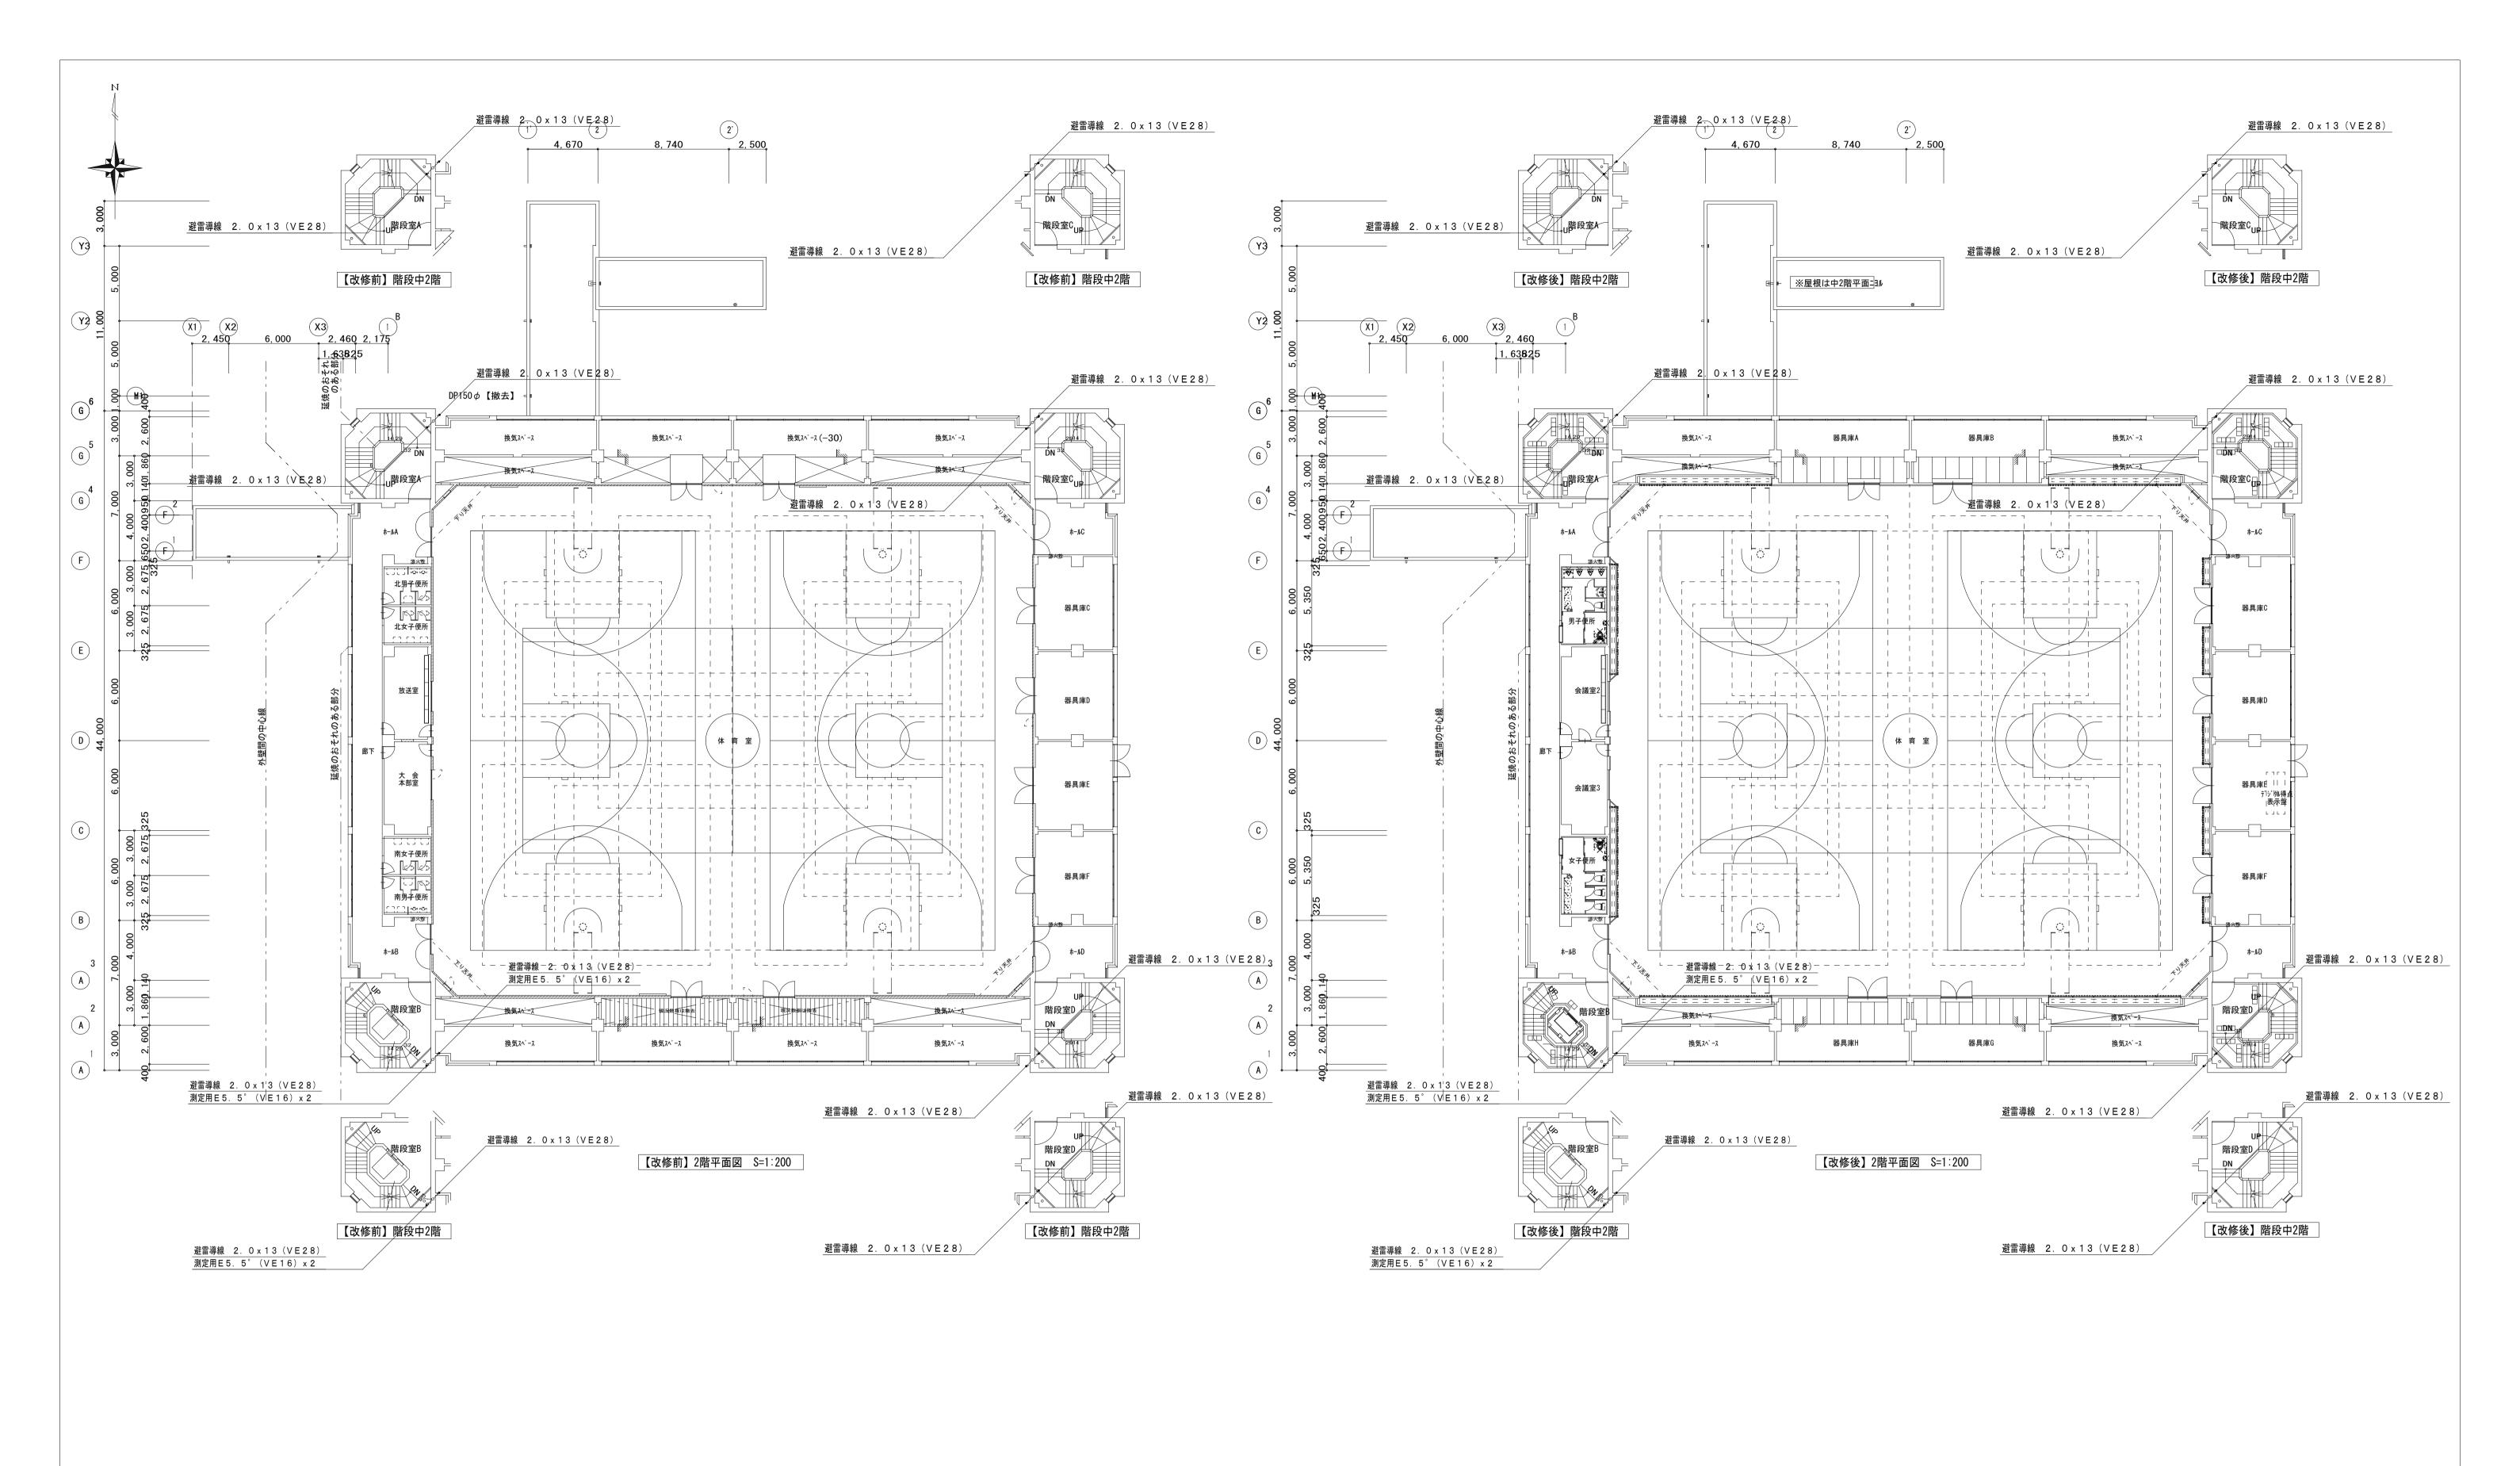

備考	1.	図中、薄い機器・器具・配管・配線は、既存品現状のままとする
	2.	図中、配管配線撤去で、コンクリート内配管部分は、電線のみ撤去・配管は埋め殺しとする
	3.	図中、立上立下・壁内配線は、適合電線管にて保護する。
	4.	建築工事に於いて、壁・床撤去部分の配管は、建築工事の支障のない所で、切断・撤去を行
[		

第一•護國共同企業体 (代表) (有)第一設計総合事務所 管理建築士·一級建築士登録 第106046号 齊藤 博 
 総括・一級建築士
 担当事務所長

 第106046号
 基本・意匠・構造・設備

 (有第一設計総合事務所)
 渡辺設備設計事務所

 齊藤博
 渡辺 信行

上越市総合体育館等大規模改修電気設備工事


図面名称 上越市総合体育館・渡り廊下 【改修前・後】2階平面図 避雷針設備図

縮尺 A1版 A3版 1/200 1/400 年月日 令和3年2月


 ・ 構・電・衛
 総41

 浄・厨・外・空
 総58

 合計枚数
 枚

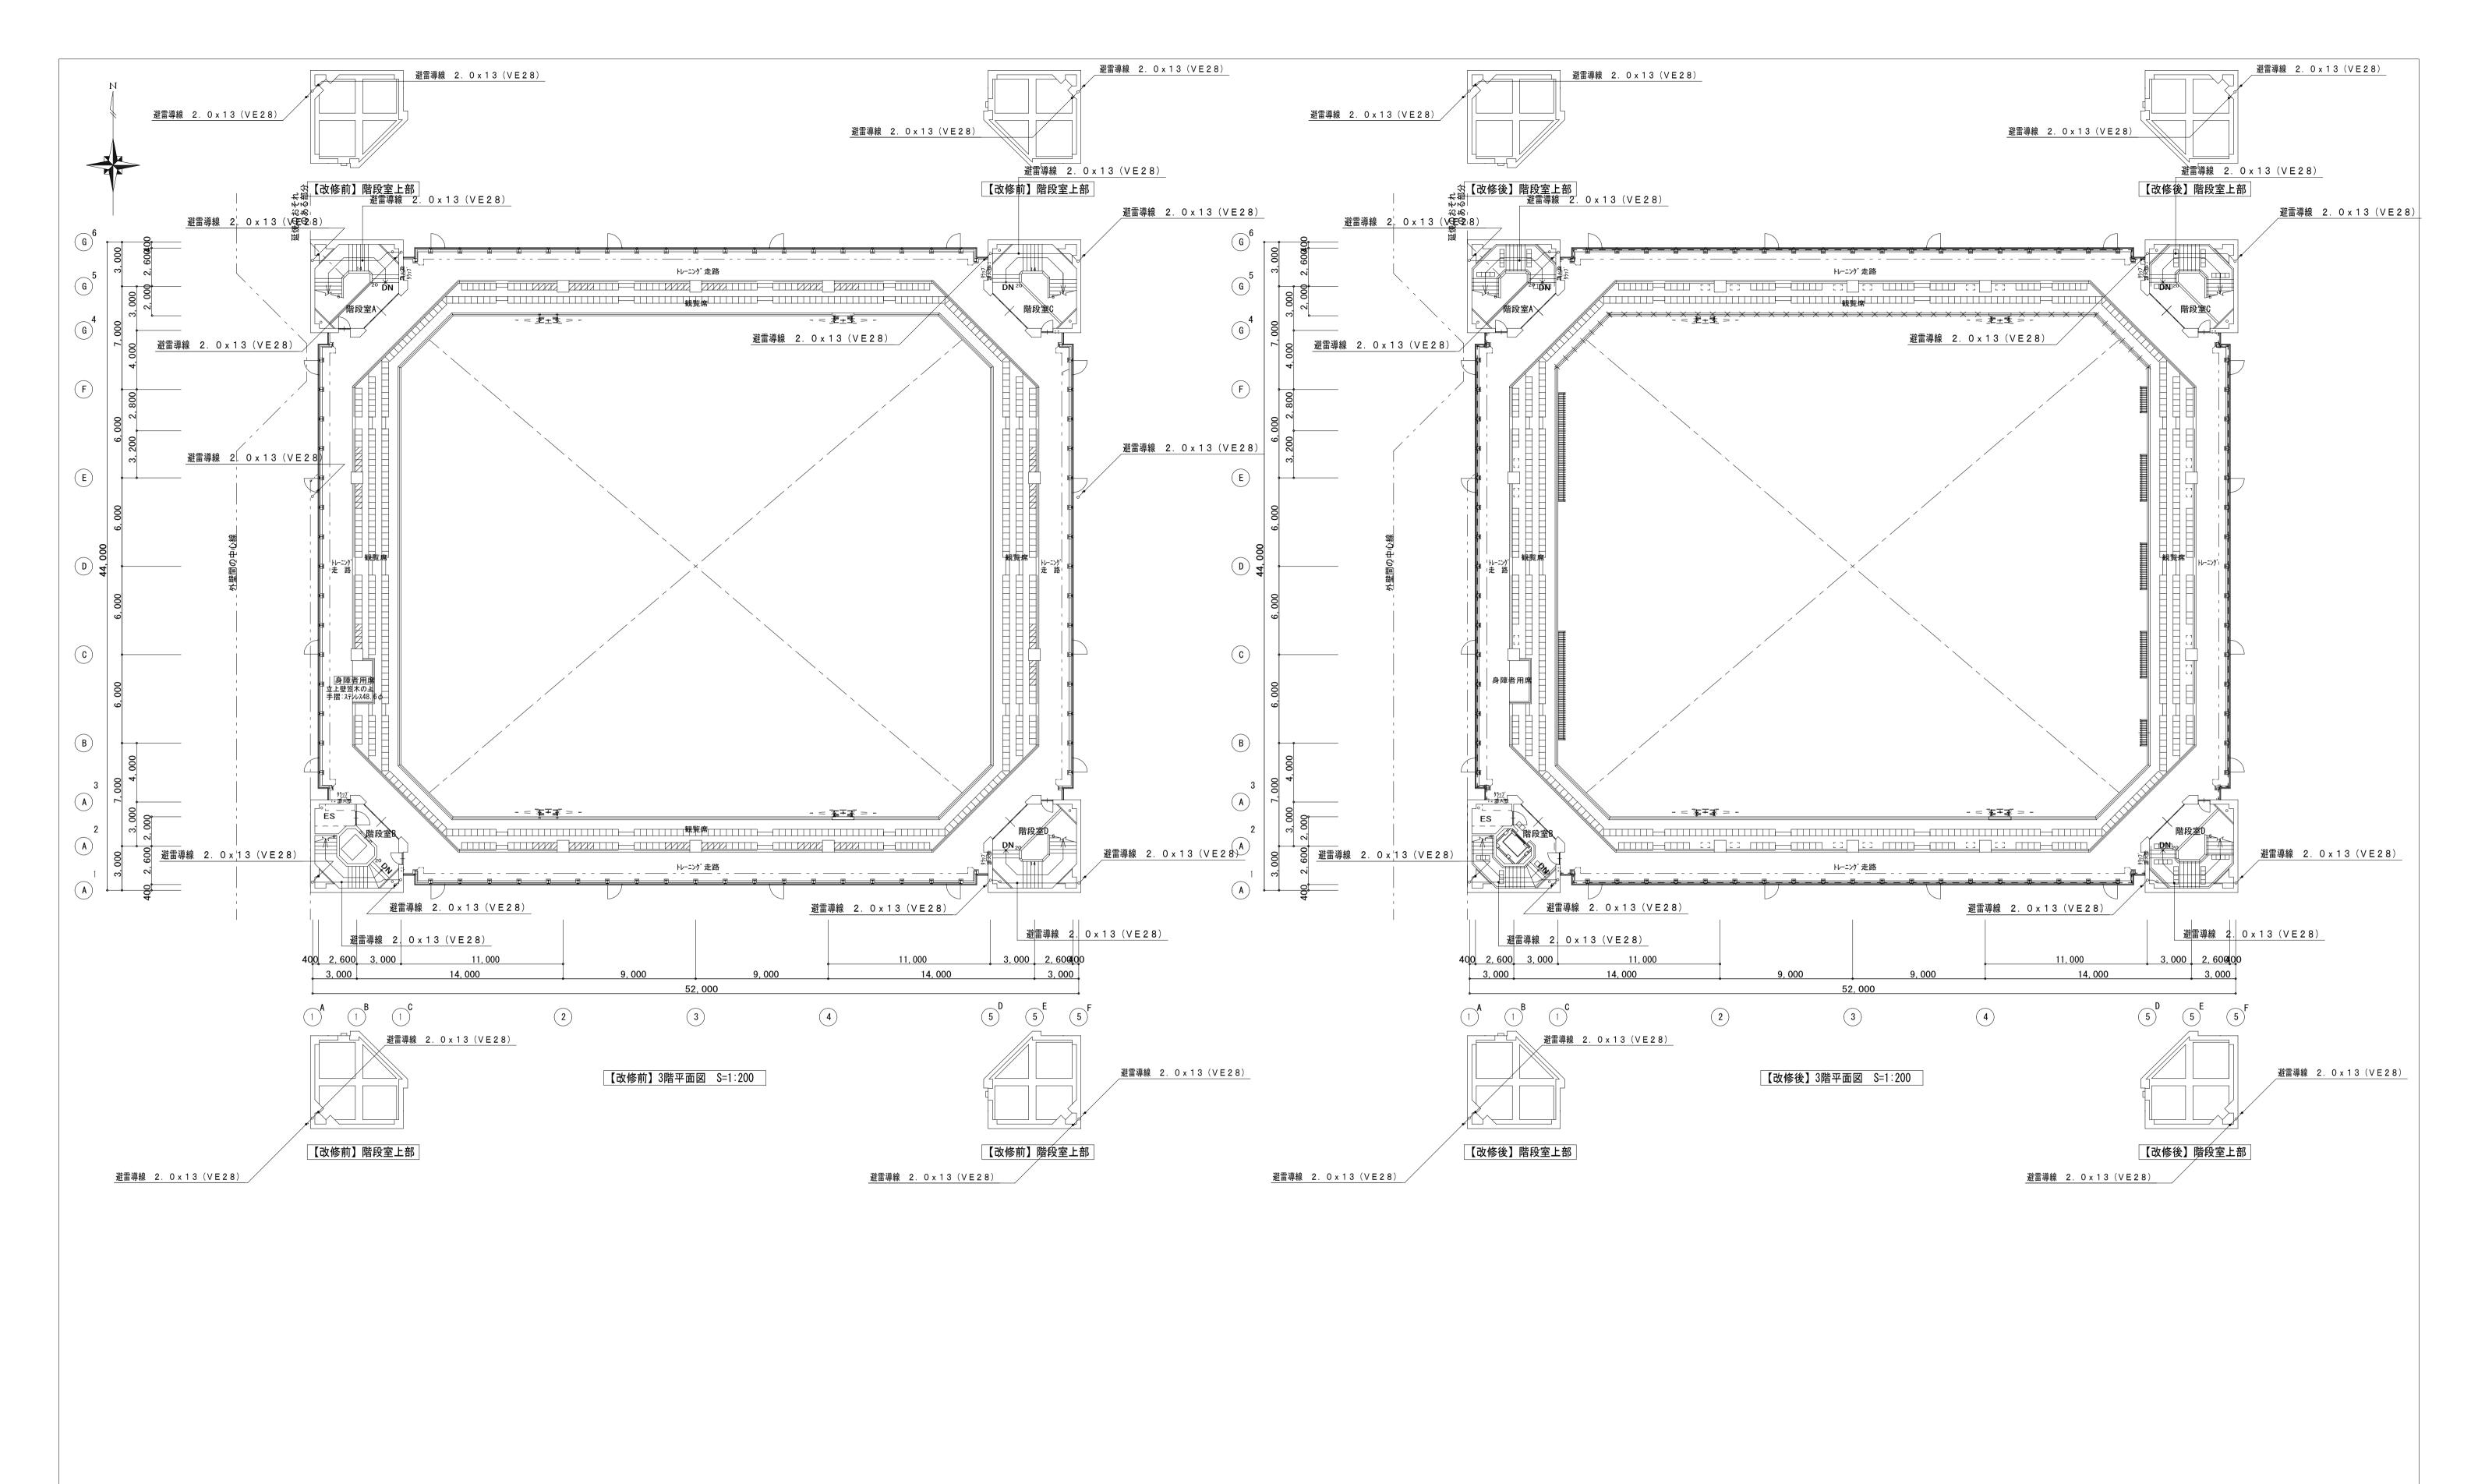

備考 1. 図中、薄い機器・器具・配管・配線は、既存品現状のままとする 総括・一級建築士 担当事務所長 縮尺 A1版 A3版 整理分類番号 図面番号 図面名称 上越市総合体育館・渡り廊下 【改修前・後】3階平面図 第一・護國共同企業体 2. 図中、配管配線撤去で、コンクリート内配管部分は、電線のみ撤去・配管は埋め殺しとする。 基本・意匠・構造・設備 1/200 1/400 建・構・電・衛 総42 第106046号 渡辺設備設計事務所 印 上越市総合体育館等大規模改修電気設備工事 避雷針設備図 3. 図中、立上立下・壁内配線は、適合電線管にて保護する。 有第一設計総合事務所 一 <del>は</del> 浄・厨・外・空 総58 (代表) (有)第一設計総合事務所 4. 建築工事に於いて、壁・床撤去部分の配管は、建築工事の支障のない所で、切断・撤去を行う。 年月日 令和3年2月 齊 藤 博 渡 辺 信 行 管理建築士·一級建築士登録 第106046号 齊 藤 博 合計枚数

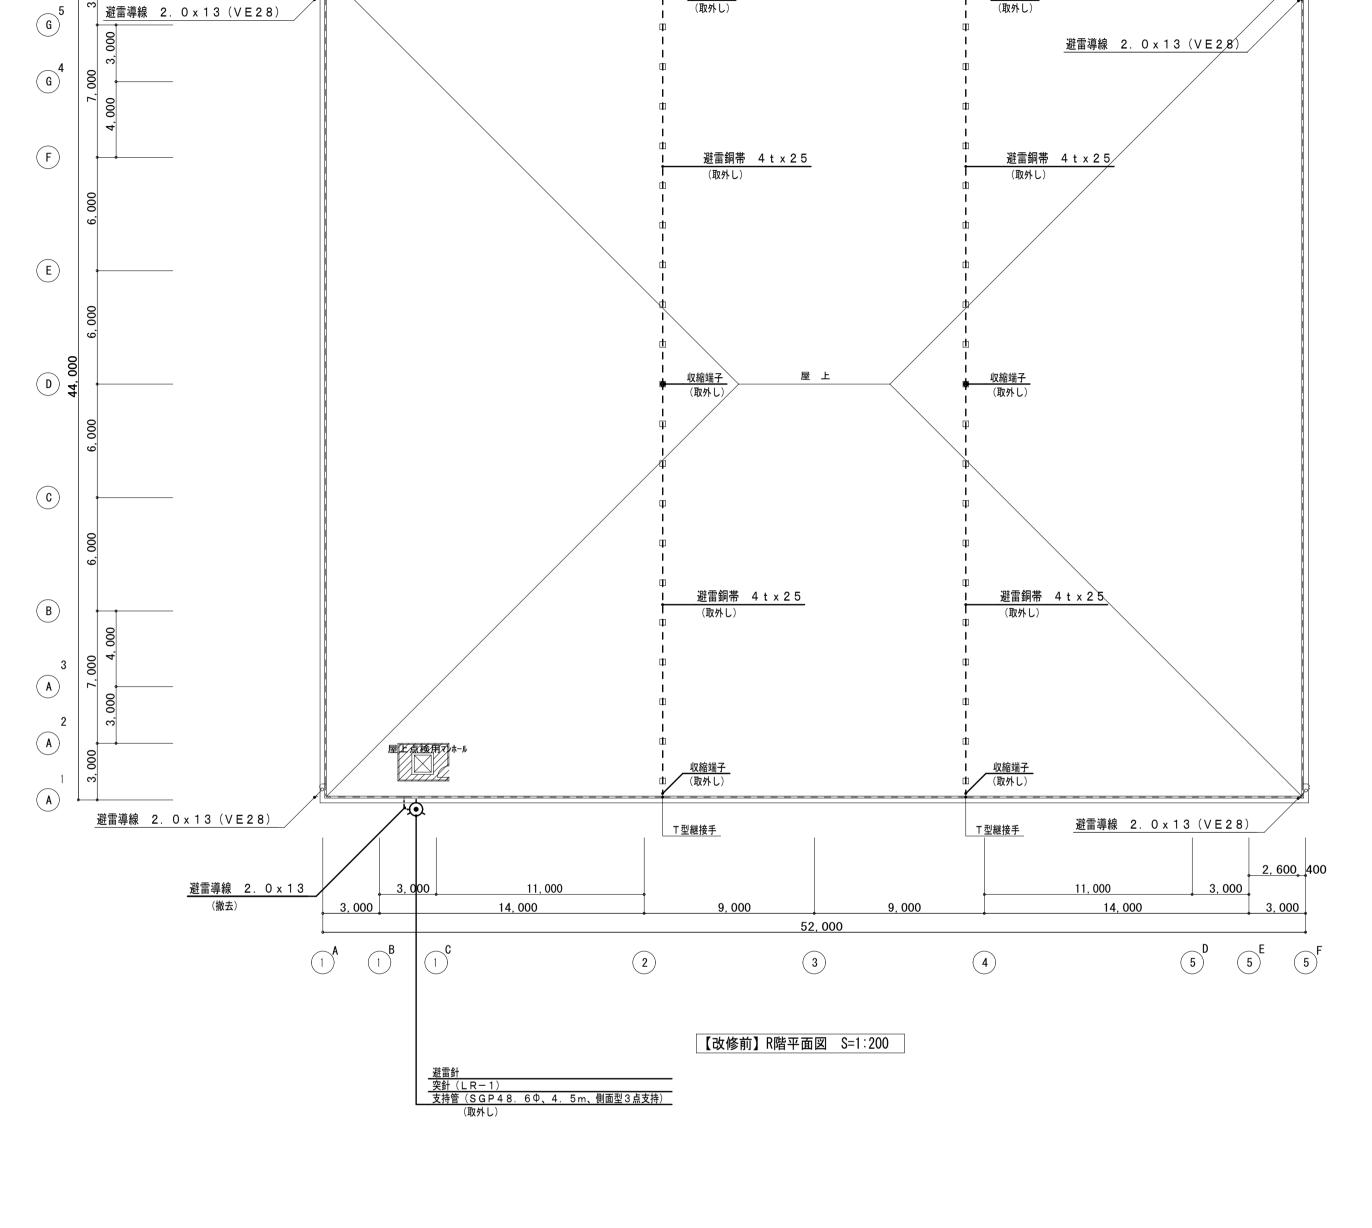

第一・護國共同企業体

管理建築士·一級建築士登録 第106046号 齊 藤 博

(代表) (有)第一設計総合事務所

総括・一級建築士

第106046号

齊 藤 博


担当事務所長

基本・意匠・構造・設備

渡 辺 信 行

渡辺設備設計事務所 印 一 一 一 一

上越市総合体育館等大規模改修電気設備工事

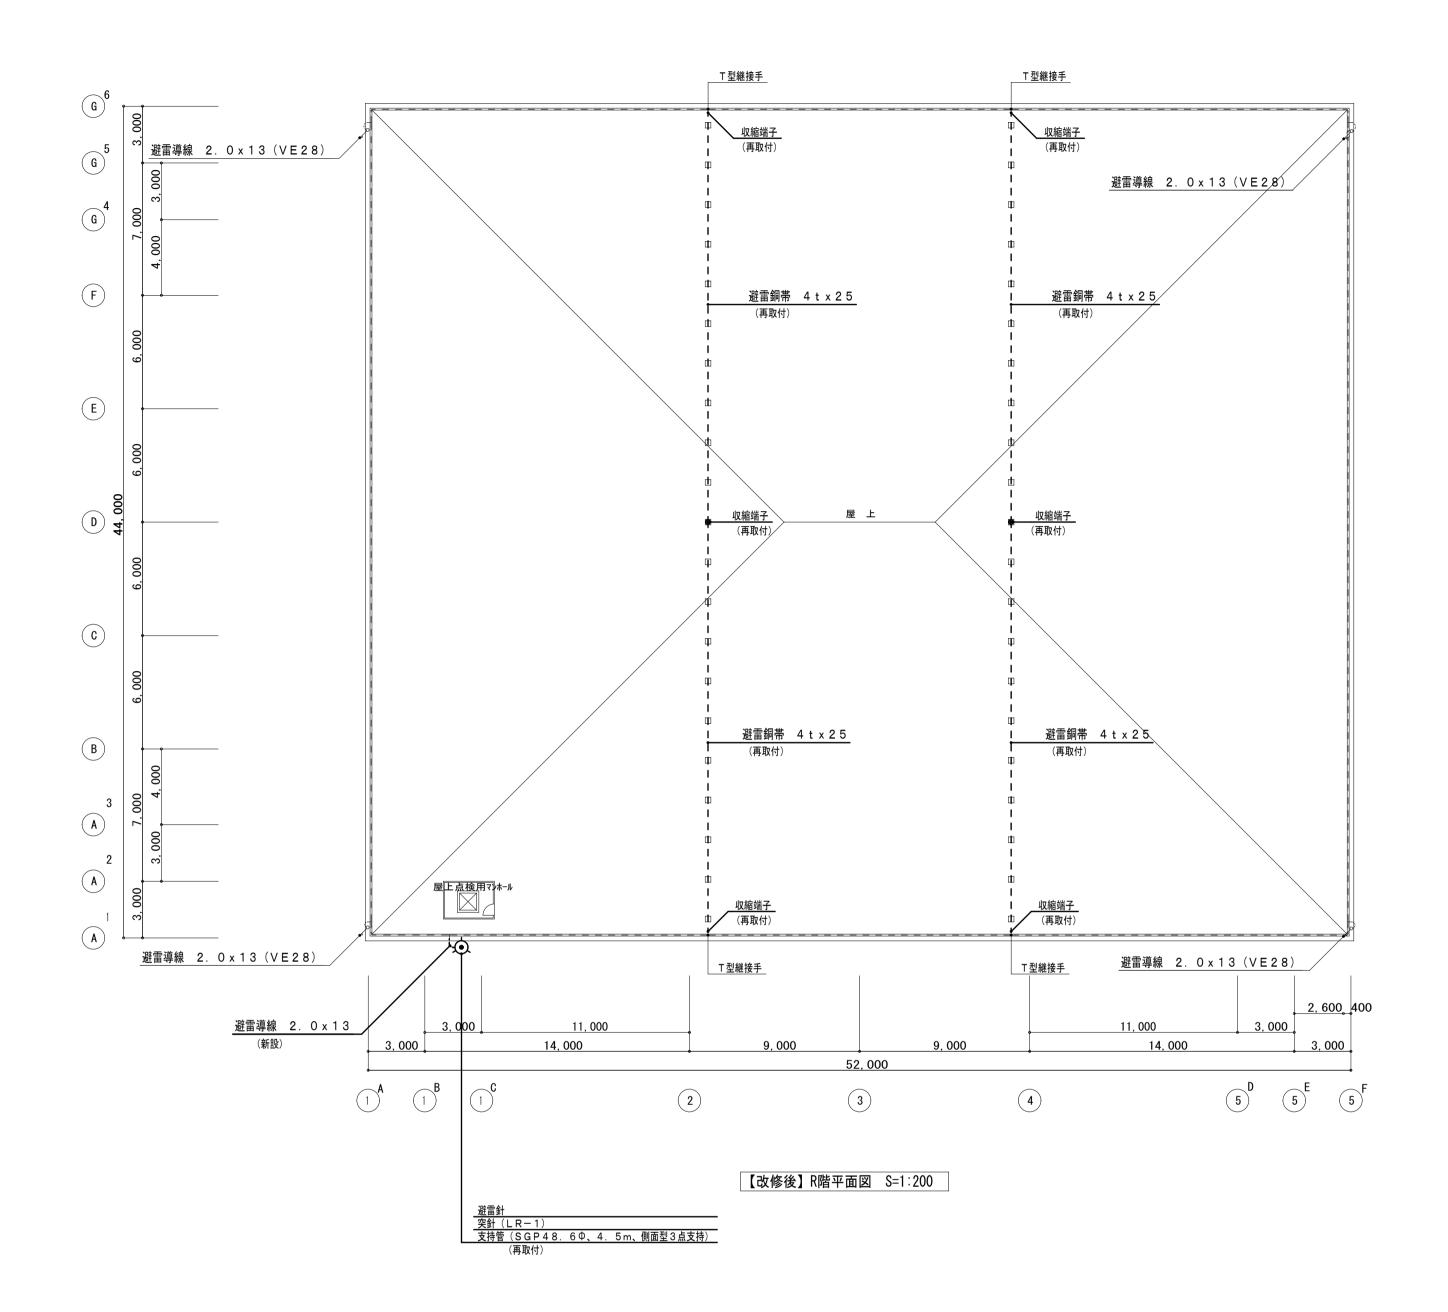

図面名称 上越市総合体育館・渡り廊下 【改修前・後】R階平面図

避雷針設備図

縮尺 A1版 A3版 整理分類番号 図面番号

建・構・電・衛 総43

浄・厨・外・空 総58

合計枚数

1/200 1/400

年月日 令和3年2月




備考 1. 図中、薄い機器・器具・配管・配線は、既存品現状のままとする


3. 図中、立上立下・壁内配線は、適合電線管にて保護する。

2. 図中、配管配線撤去で、コンクリート内配管部分は、電線のみ撤去・配管は埋め殺しとする。

4. 建築工事に於いて、壁・床撤去部分の配管は、建築工事の支障のない所で、切断・撤去を行う。

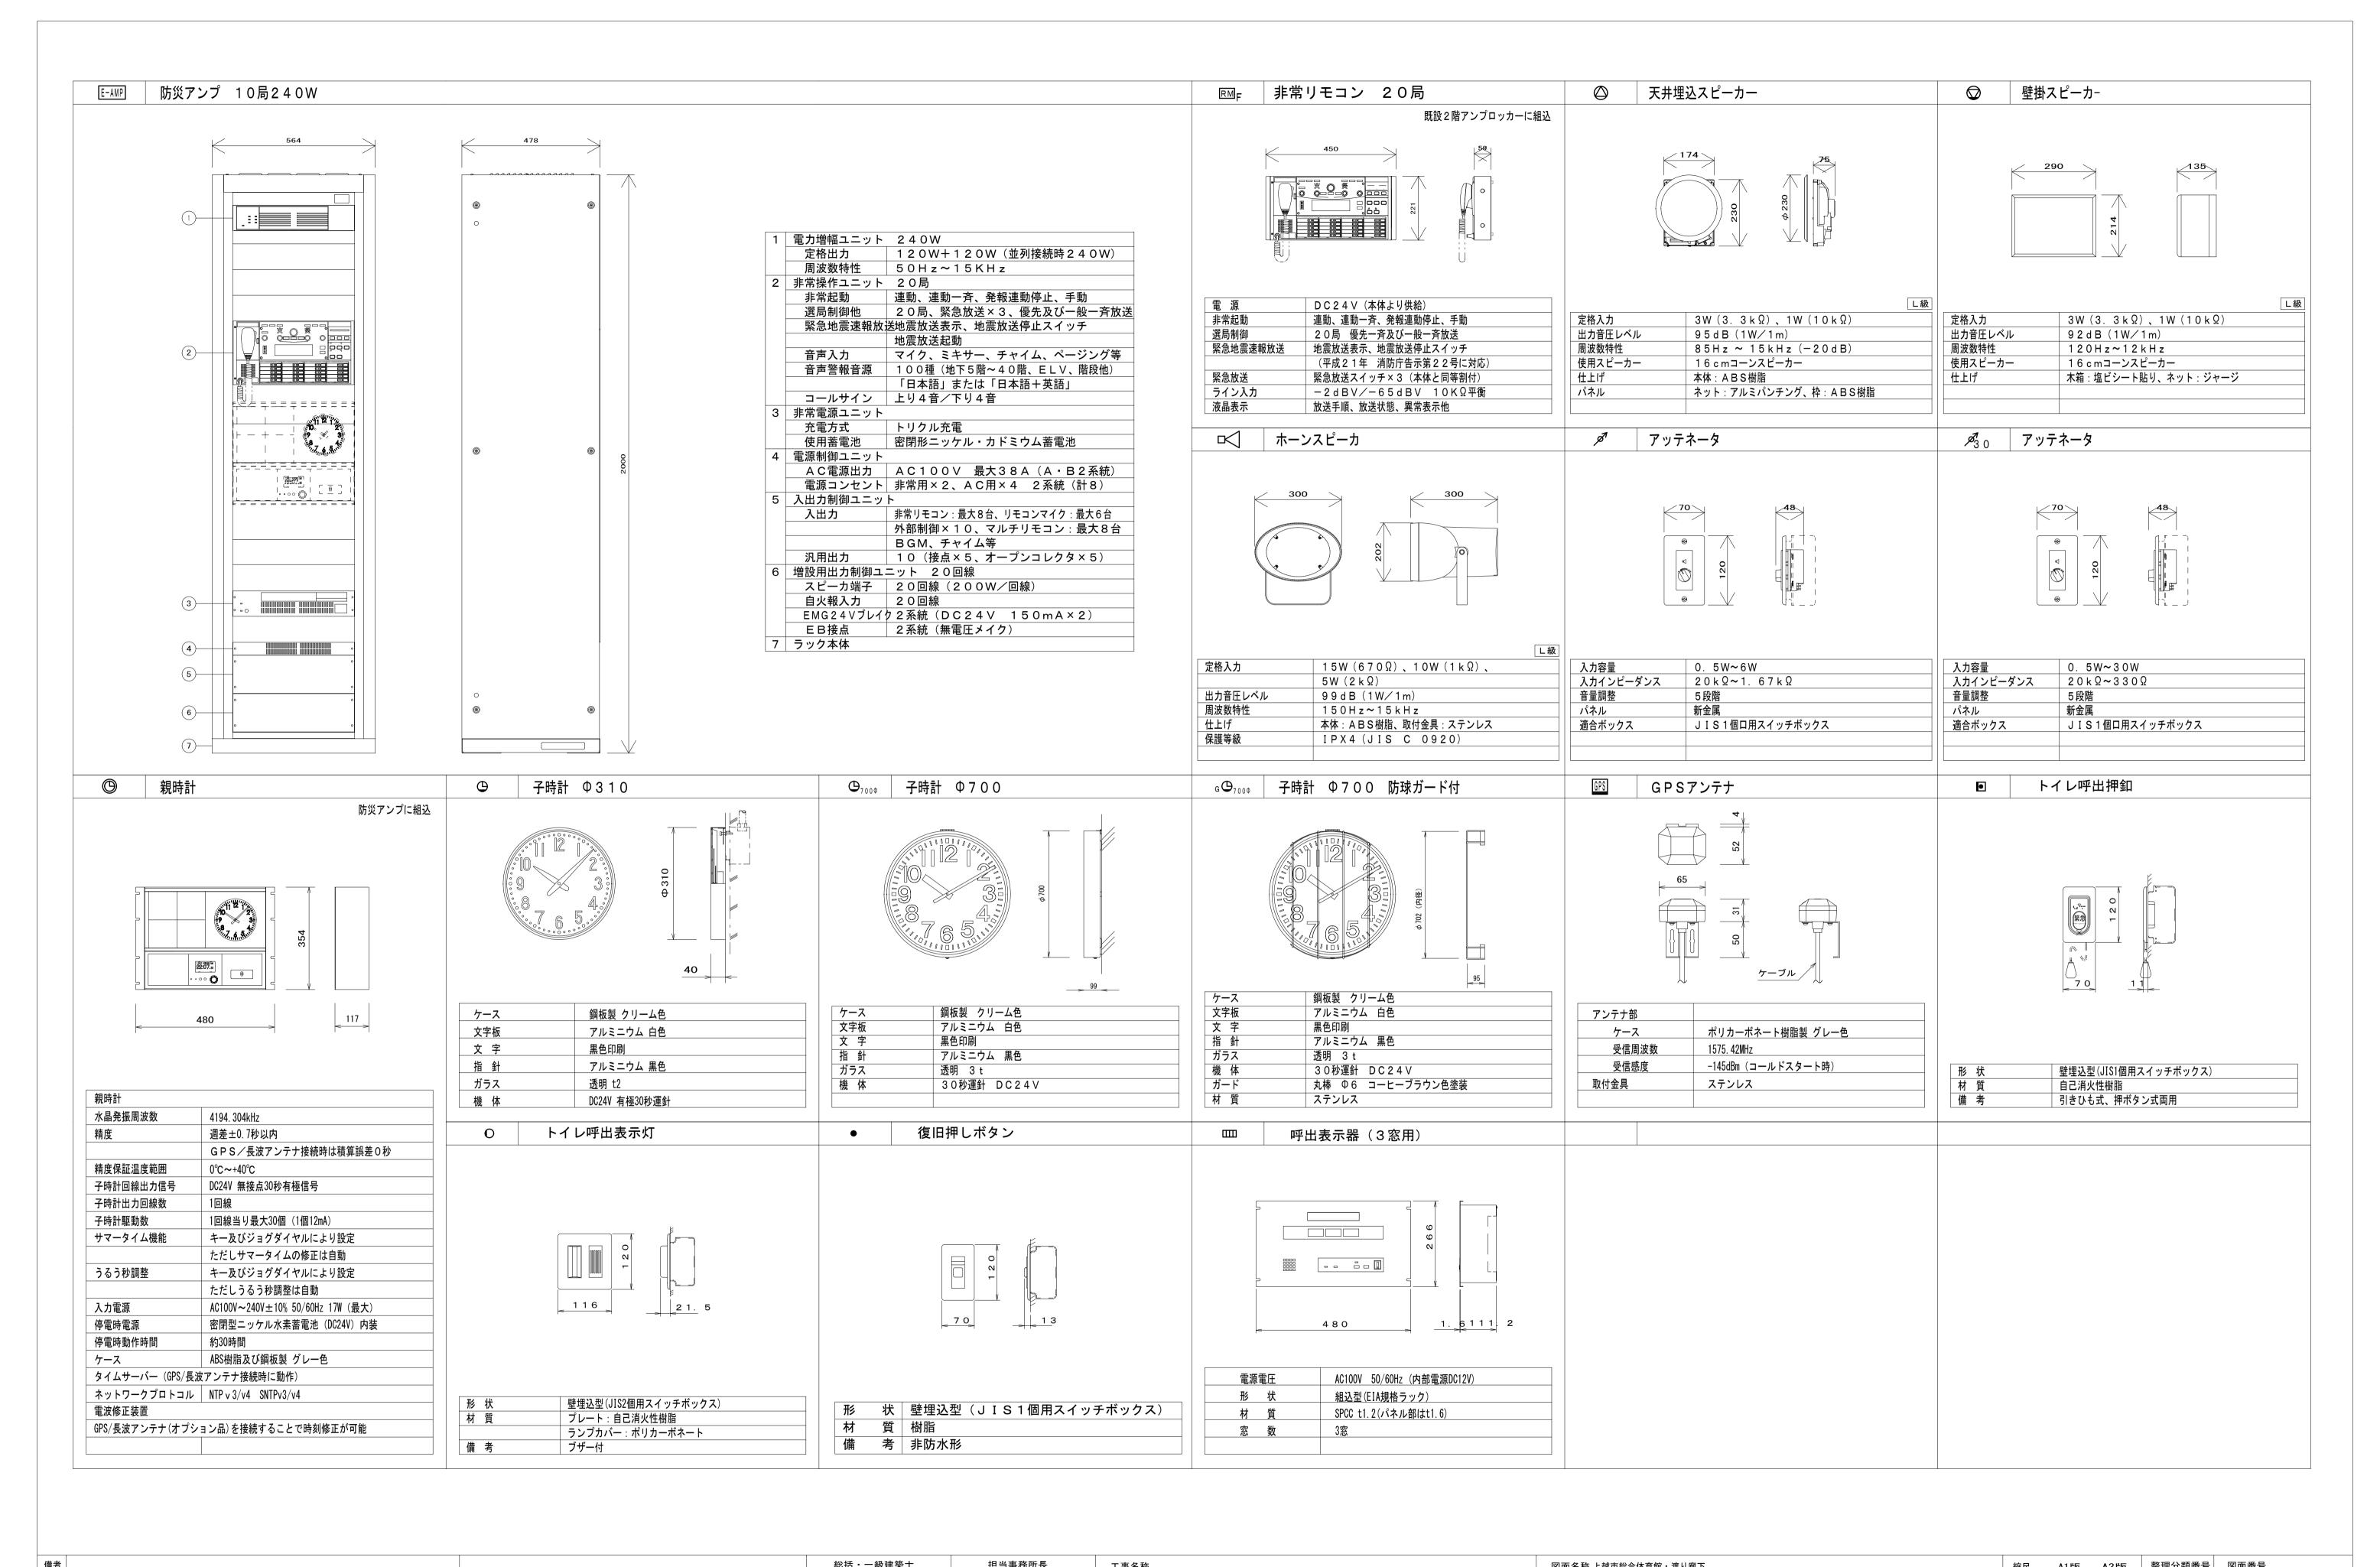


(順考)	-#F= 11 A 314 / 1	総括・一級建築士	担当事務所長	工事名称	図面名称 上越市総合体育館・渡り廊下	│ 縮尺 A1版 A3版	○ 型埋分類番号	∮│ 凶面番号
	第一・護國共同企業体	第106046号	基本・意匠・構造・設備					建・構・電・衛 総44
	(代表) (有)第一設計総合事務所	有第一設計総合事務所 印	渡辺設備設計事務所	上越市総合体育館等大規模改修電気設備工事	拡声・情報・時刻表示設備姿図	<b>年日</b> 日 <b>人</b> 和 0 年 0 日		浄・厨・外・空 総58
	管理建築士·一級建築士登録 第106046号 齊 藤 博	齊藤博	渡辺信行			年月日 令和3年2月		合計枚数    枚

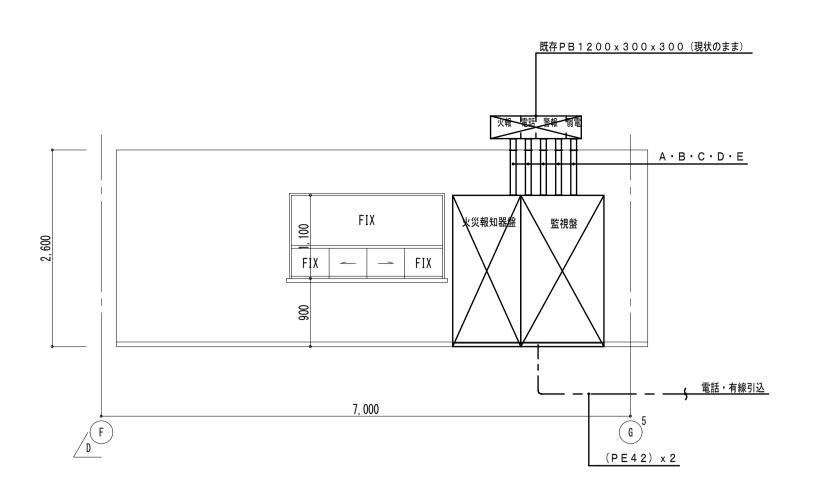

### 改修前凡例


記号	名		称		<b>仕</b> 様	備	考
1	火災	報知	器	盤	鋼鈑製・自立型	撤	去
					(900W×1, 950H×350D)		
2	監	視		盤	鋼鈑製・自立型	撤	去
					(1, 100W×1, 950H×350D)		


記号	設備種別	配管配線	備考
A	火 報	HIV1. 2×23 — (75)	配管のみ撤去、
		H I V 1. 2 × 2	配線取外し再取付
		H I V 1. 2 × 4	
		HP1. 2-8C —	
		H I V 1. 2 × 1 7	
		H I V 1. 2 × 16	
		H I V 1. 2 × 2	
B	電話・有線	<del></del>	既存PBまで撤去
00	警 報	CPEV0. 9-50C —(75) ×2	既存PBまで撤去
0		CPEV0. 9-75C —	
		CPEV0. 9-100C —	
		C V V 2° - 5 C	
E	弱 電	CPEV0. 9-10P (75)	既存PBまで撤去
		HIV 1. 2×6 —	
		CPEV0. 9-10P —	
		H I V 1. 2 × 2 —	
		HP 0.9-10P —	
		MVVS0. 75-2C E5. 5 —	
		HIV 1. 2×12 —	
		HIV 1. 2×6 —	
		HIV 1. 2×3 —	
		H I V 1. 2 × 2 —	
		HIV 1. 2×3 —	
		H I V 1. 2 × 2	
		HIV 1. 2×6	

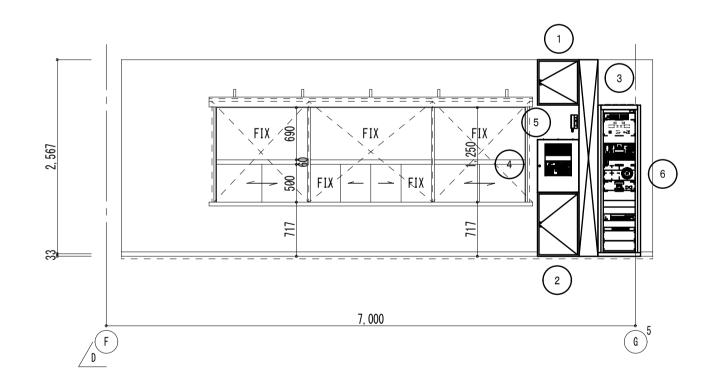

### 改修後凡例

	15 4 7 5 11 5					
記号	名 称		<b>仕</b> 様	備		考
1	端子	盤	鋼鈑製・露出壁掛型・指定色塗装 (CATV系)	新		設
	(T-1-2)		(参考寸法:550W×600H×130D)			
2	-	盤	鋼鈑製・露出壁掛型・指定色塗装 (電話・有線)	新		設
	(T-1-1)		(参考寸法:550W×850H×130D)			
3	配線ダク	7	鋼鈑製・露出壁掛型・塗装	新		設
			(参考寸法:250W×2600H×150D)			
4	複合	盤	壁掛型	新		設
5	EVインターホ	ン	壁掛	別	途	エ 事
6	防災アンプ	架	露出・自立型	新		設
			(参考寸法:564W×3000H×478D)			

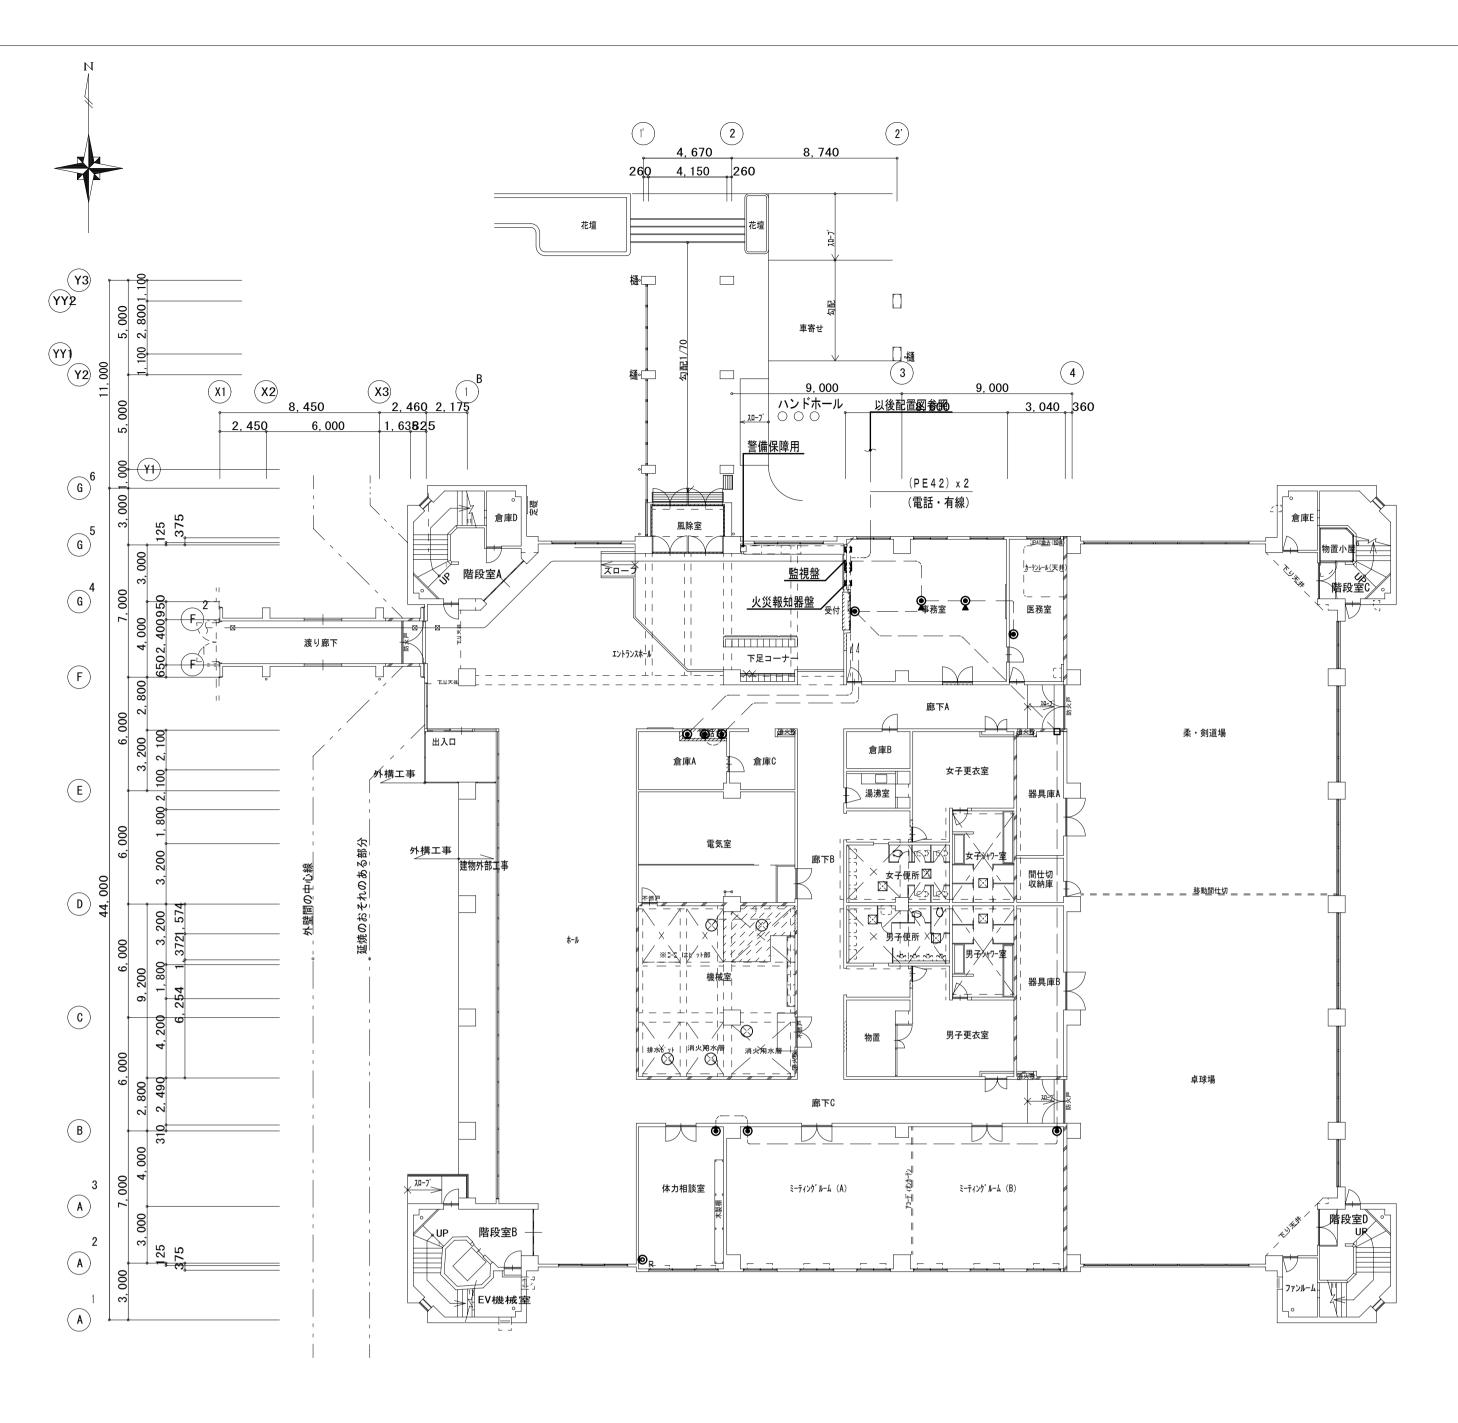

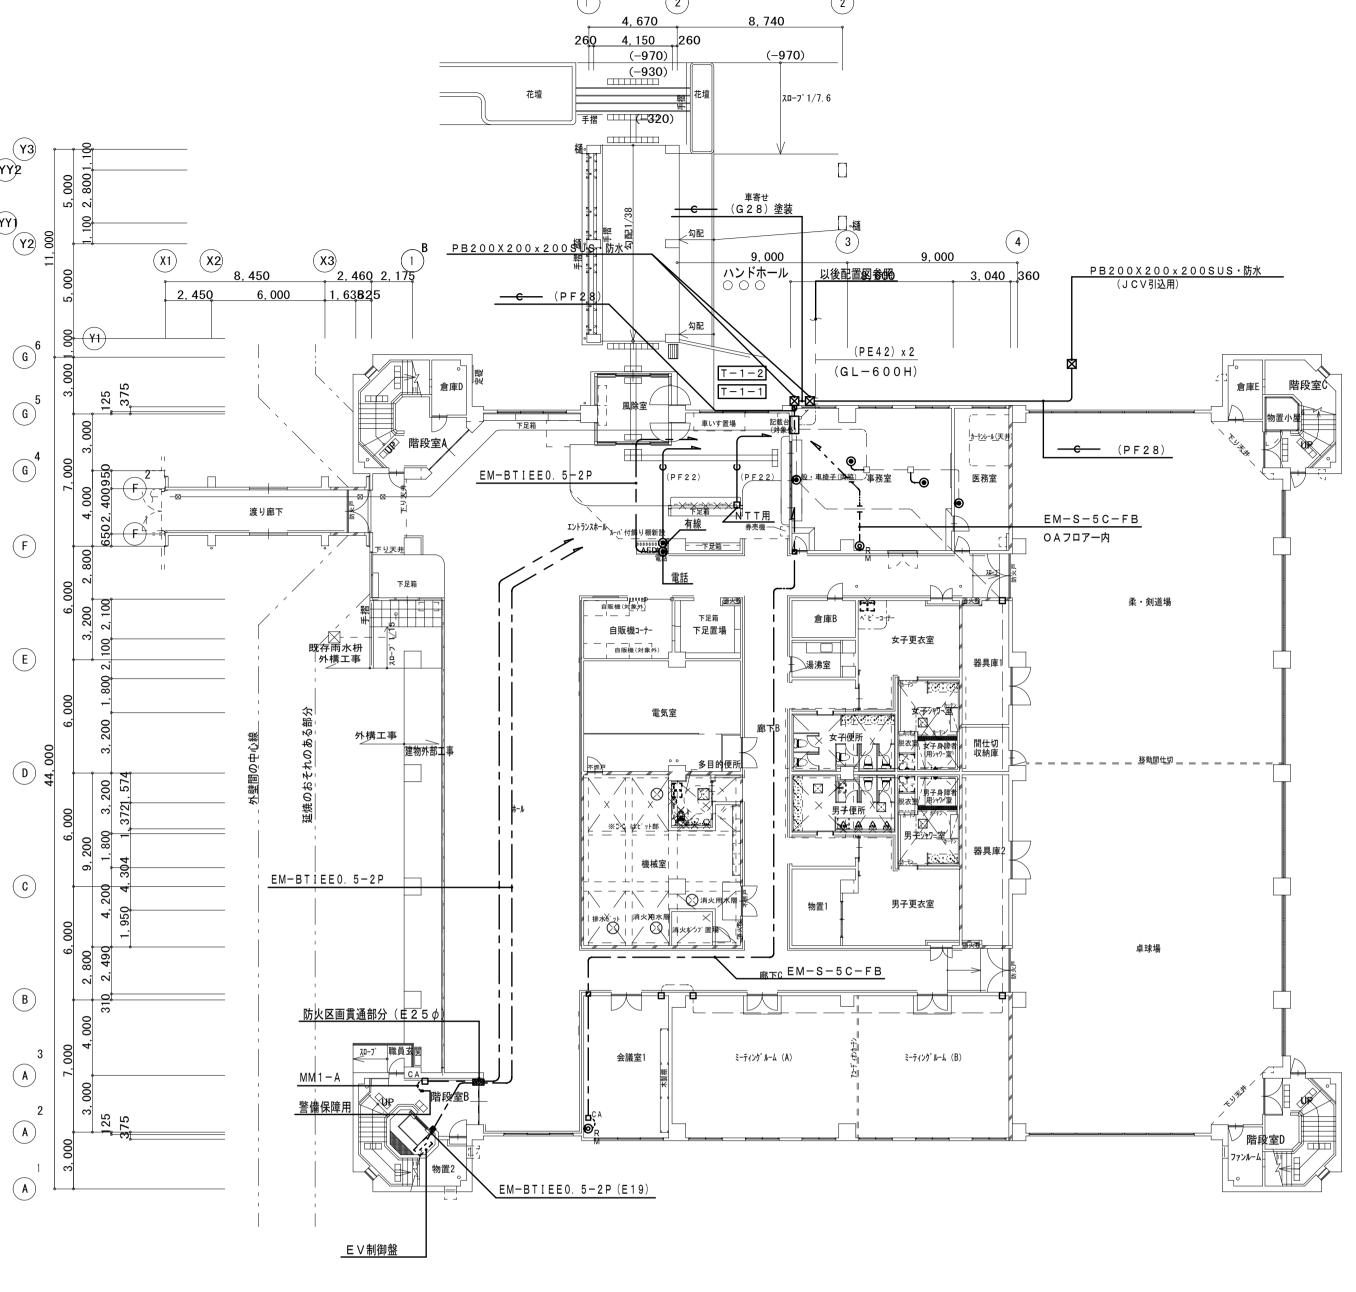

【改修前】1階平面図 S=1:200

【改修後】1階平面図 S=1:200

# 改修前凡例

シンボル	記号	名	称	· · · · · · · · · · · · · · · · · · ·	備	考
•		電 話	受 口	壁付 ノズルプレート	撤	去
<b>Q</b>		電 話	受 口	床付 ボタン式	撤	去
<b>⊚</b> <sub>R</sub>		直列ユ	ニット	末 端 CS-7F-R CP共	撤	去
		プレ	- F	角ブランクプレート	撤	去

## 改修前凡例

シンボル	記号	名 称	<b>仕</b> 様	備	考	
	T – 1 – 1	端 子 盤	端子盤表参照	新	設	
	T-1-2	端 子 盤	端子盤表参照	新	設	
	T-3-1	端 子 盤	端子盤表参照	新	設	
•		電 話 受 口	壁付・6極4芯モジュラー共	新	設	
•		電 話 受 口	露出・6極4芯モジュラー共	新	設	
<b>⊚</b> <sup>M</sup> <sub>R</sub>		直列ユニット	末端 CS-7F-R CP共 MM1-A1個用スイッチボックス共	新	設	
		プ レ ー ト	角ブランクプレート	新	設	
□ <sub>CA</sub>		第 1 種 金 属 線 び	MM1-A コーナーボックス	新	設	
口左	🖸 左記記号は壁貫通部分を示し、大きさは貫通配管による。					

#### ただし機械室は消防上の防火区画

備考	<sub>;</sub> 1.	図中、薄い機器・器具・配管・配線は、既存品現状のままとする
	2.	図中、配管配線撤去で、コンクリート内配管部分は、電線のみ撤去・配管は埋め殺しとする。
	3.	図中、立上立下・壁内配線は、適合電線管にて保護する。
	4.	建築工事に於いて、壁・床撤去部分の配管は、建築工事の支障のない所で、切断・撤去を行う。

第一・護國共同企業体 (代表) (有)第一設計総合事務所 管理建築士·一級建築士登録 第106046号 齊 藤 博


総括・一級建築士 担当事務所長 基本・意匠・構造・設備 第106046号 第 1 0 0 1 (有)第一設計総合事務所 (印) 渡辺設備設計事務所 印 渡辺信行

上越市総合体育館等大規模改修電気設備工事

図面名称 上越市総合体育館・渡り廊下 【改修前・後】1階平面図 電話・テレビ共同受信設備図 縮尺 A1版 A3版 整理分類番号 図面番号 1/200 1/400 年月日 令和3年2月

建・構・電・衛 総46 浄・厨・外・空 総58

合計枚数

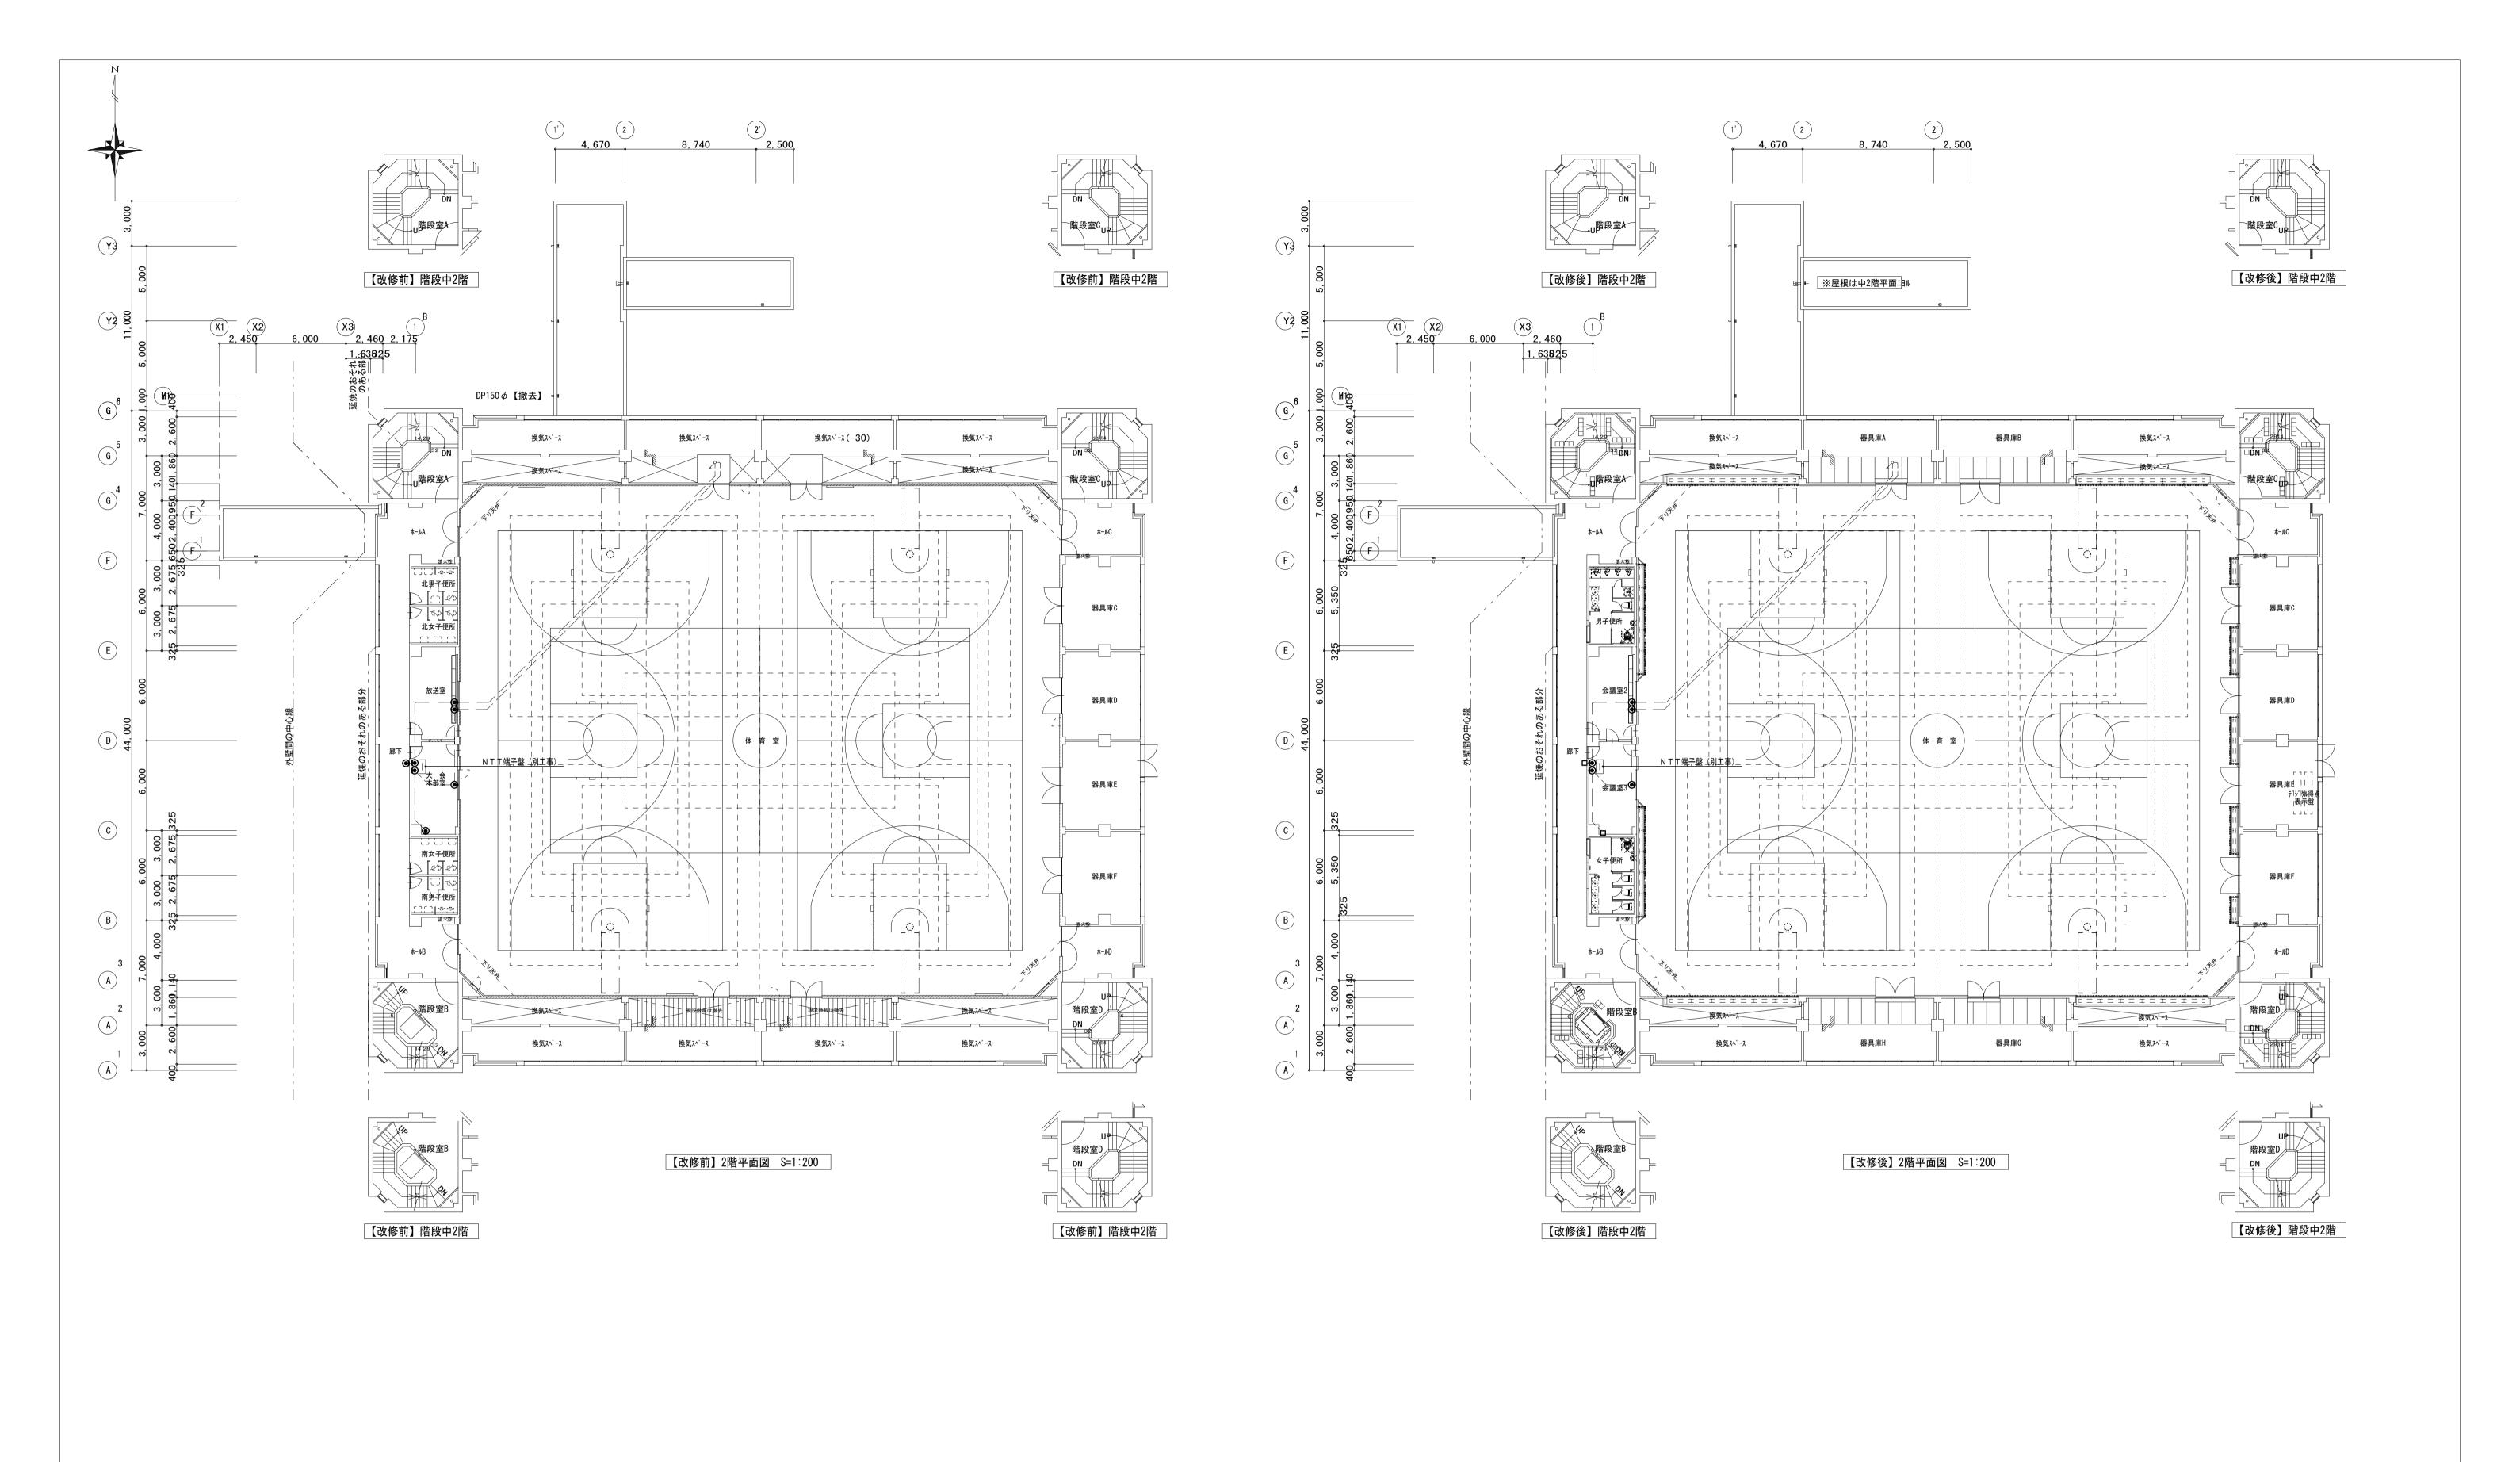

備考 1. 図中、薄い機器・器具・配管・配線は、既存品現状のままとする 2. 図中、配管配線撤去で、コンクリート内配管部分は、電線のみ撤去・配管は埋め殺しとする。 3. 図中、立上立下・壁内配線は、適合電線管にて保護する。 4. 建築工事に於いて、壁・床撤去部分の配管は、建築工事の支障のない所で、切断・撤去を行う。

第一・護國共同企業体 (代表) (有)第一設計総合事務所 管理建築士·一級建築士登録 第106046号 齊 藤 博

総括•一級建築士 担当事務所長 第106046号 基本・意匠・構造・設備 第1000 (有第一設計総合事務所 (印) 渡辺設備設計事務所 渡辺信行 齊 藤 博

上越市総合体育館等大規模改修電気設備工事

電話・テレビ共同受信設備図

図面名称 上越市総合体育館・渡り廊下 【改修前・後】2階平面図

1/200 1/400 年月日 令和3年2月

縮尺 A1版 A3版 整理分類番号 図面番号 建・構・電・衛 総47 浄・厨・外・空 総58 合計枚数